
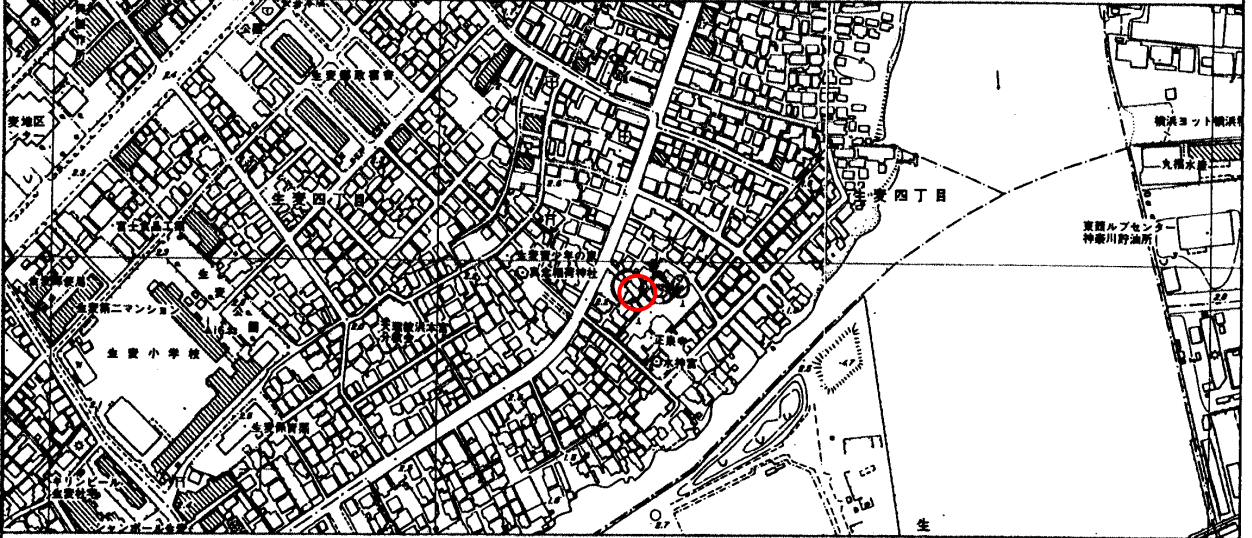


標識番号	60		
所在地	鶴見区生麦4-31-4		
敷地所有者	正泉寺	地目	境内地
標識種類	標石 • 金属標	埋設	地上 • 地中
隣接点との距離			

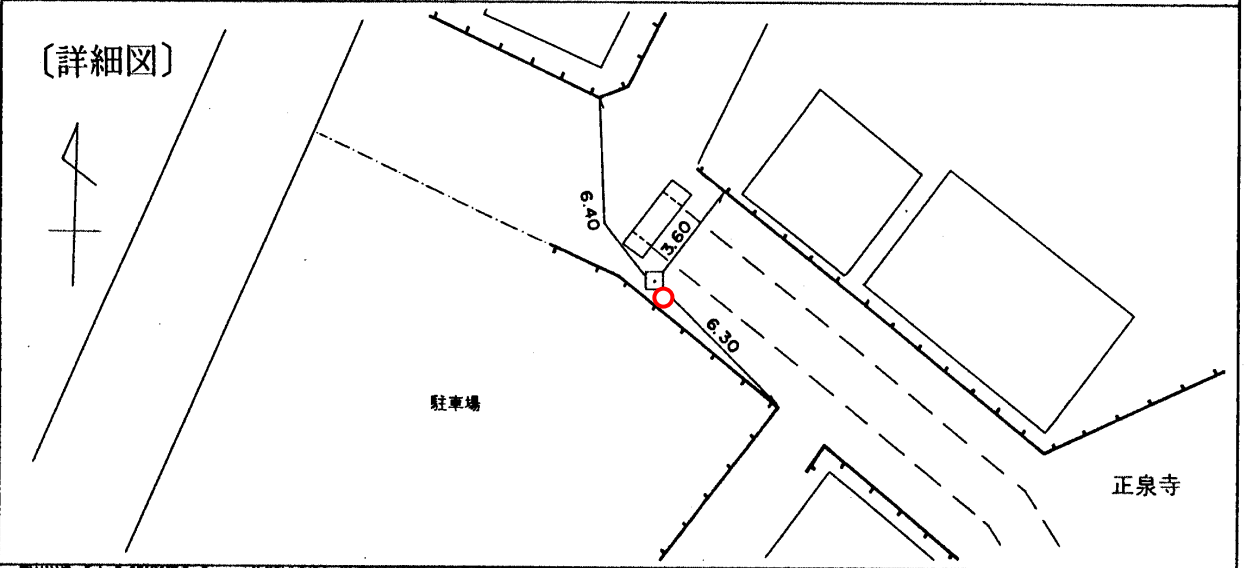

(備考) 昭和 35 年 4 月 1 日設置