


|         |                        |    |         |
|---------|------------------------|----|---------|
| 標識番号    | 65                     |    |         |
| 所在地     | 鶴見区栄町通4-37-1 東電栄町自動制御所 |    |         |
| 敷地所有者   | 東京電力KK                 | 地目 | 宅地      |
| 標識種類    | 標石 • 金属標               | 埋設 | 地上 • 地中 |
| 隣接点との距離 |                        |    |         |

〔詳細図〕

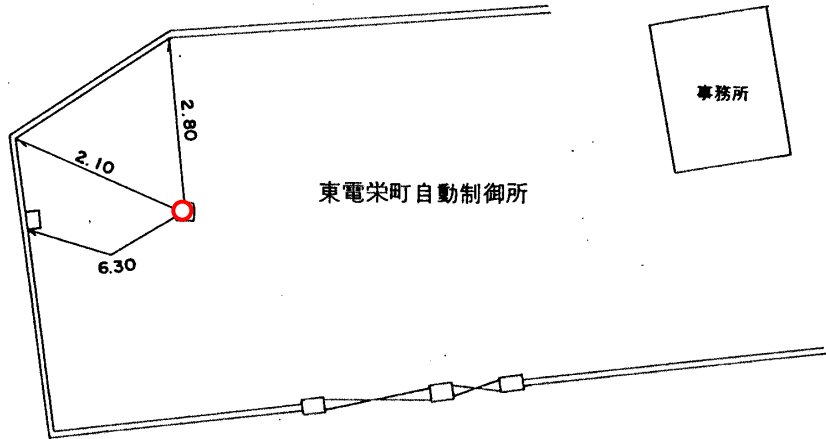

〔備考〕

昭和 36 年 4 月 1 日設置