
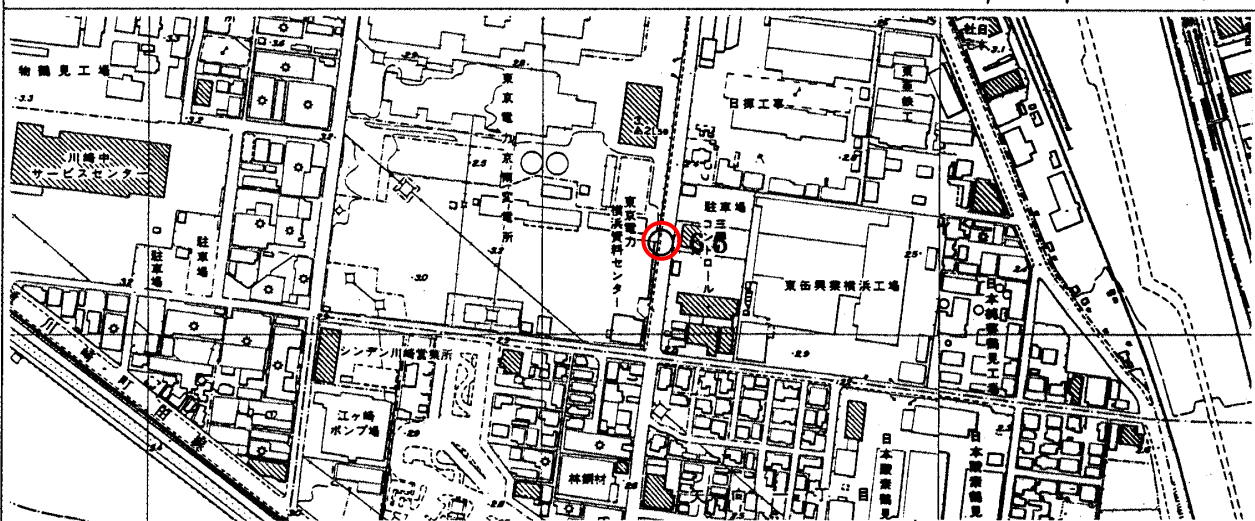


標識番号	66		
所在地	鶴見区江ヶ崎町4-1 東京電力公開空地内		
敷地所有者	東京電力株式会社	地目	宅地
標識種類	標石・ 金属標	埋設	地上・ 地中
隣接点との距離			

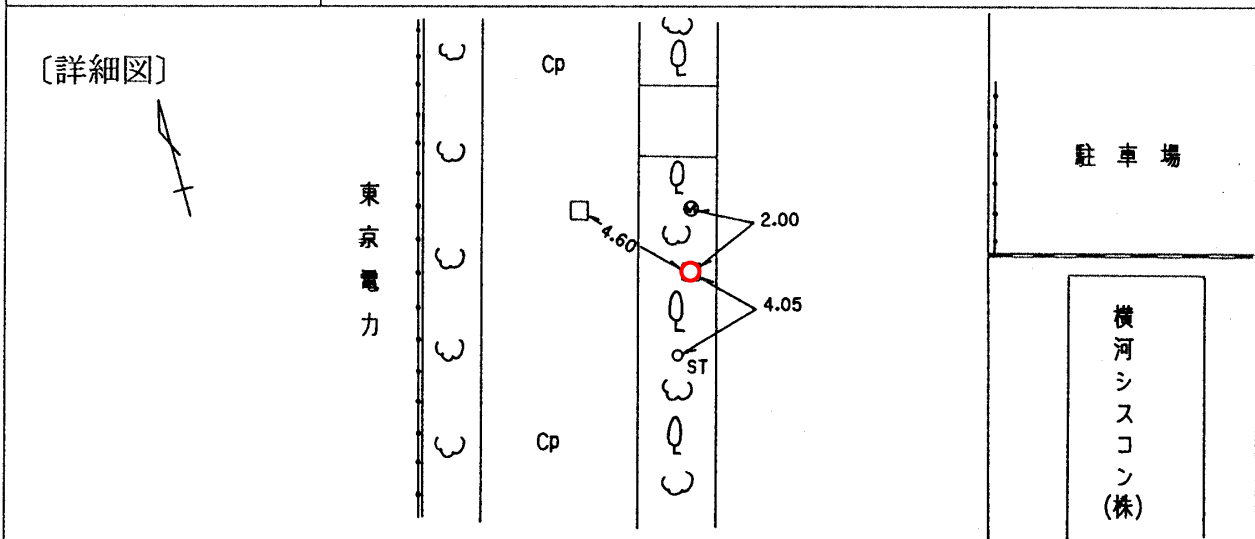

〔備考〕	昭和	36年	4月	1日設置
	平成	11年	3月	4日再設
本点を使用する際には、事前に連絡をする事。				