
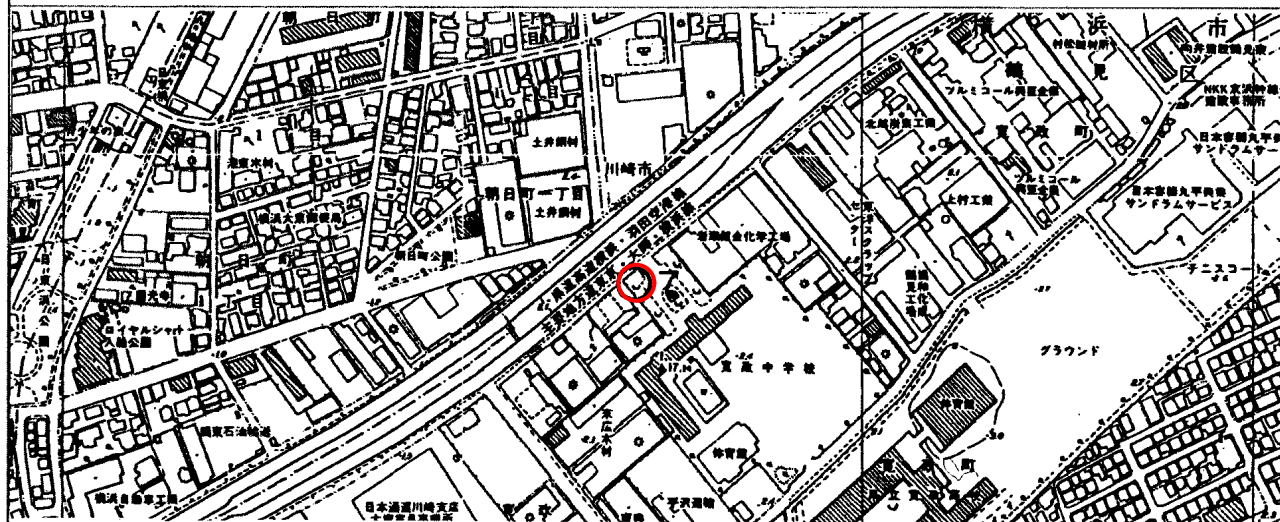


標識番号	7		
所在地	鶴見区寛政町23-1 寛政中学校		
敷地所有者	横浜市	地目	学校用地
標識種類	標石・金属標	埋設	地上・地中
隣接点との距離	38 ○	7 ○	6 ○
	0.503km		0.905km

〔詳細図〕

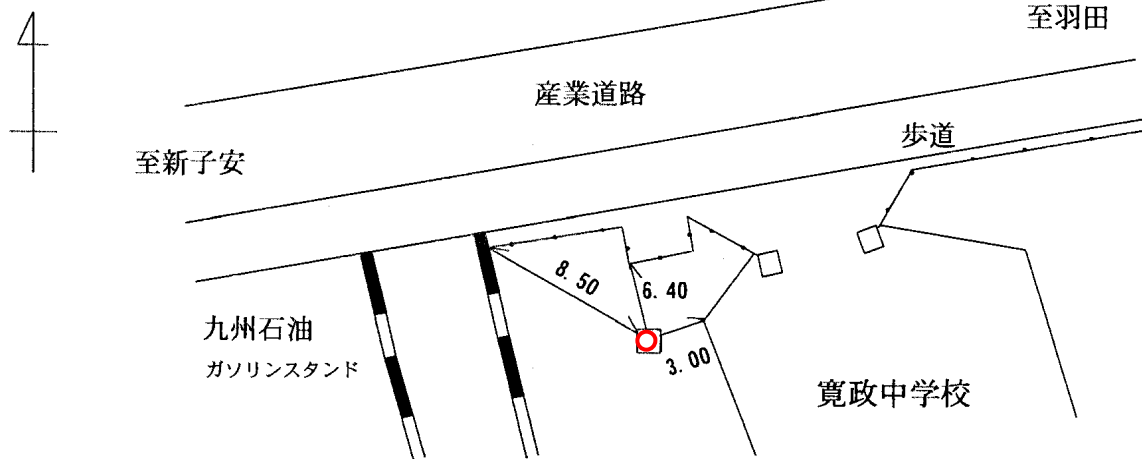

〔備考〕

昭和34年 4月 1日 設置