
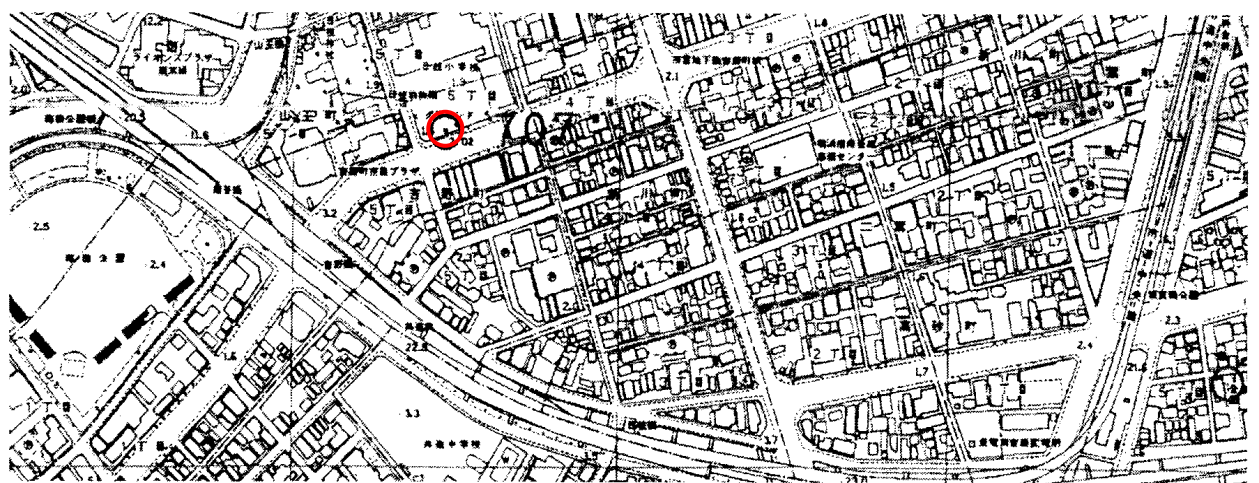


標 識 番 号	7 0 7		
所 在 地	南区吉野町5丁目22番地 日枝小学校		
敷地所有者	横 浜 市	地 目	公 有 地
標 識 種 類	標 石・ <u>金属標</u>	埋 設	地上・ <u>地中</u>
隣 接 点 と の 距			

(詳細図)

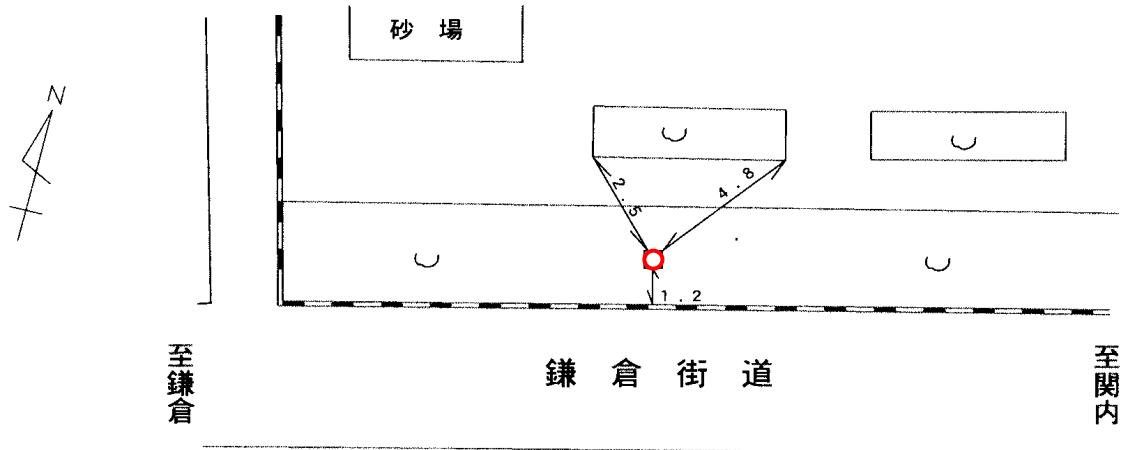

(備考)

昭和 59 年 2 月 17 日設置
昭和61年度仮点にて観測