
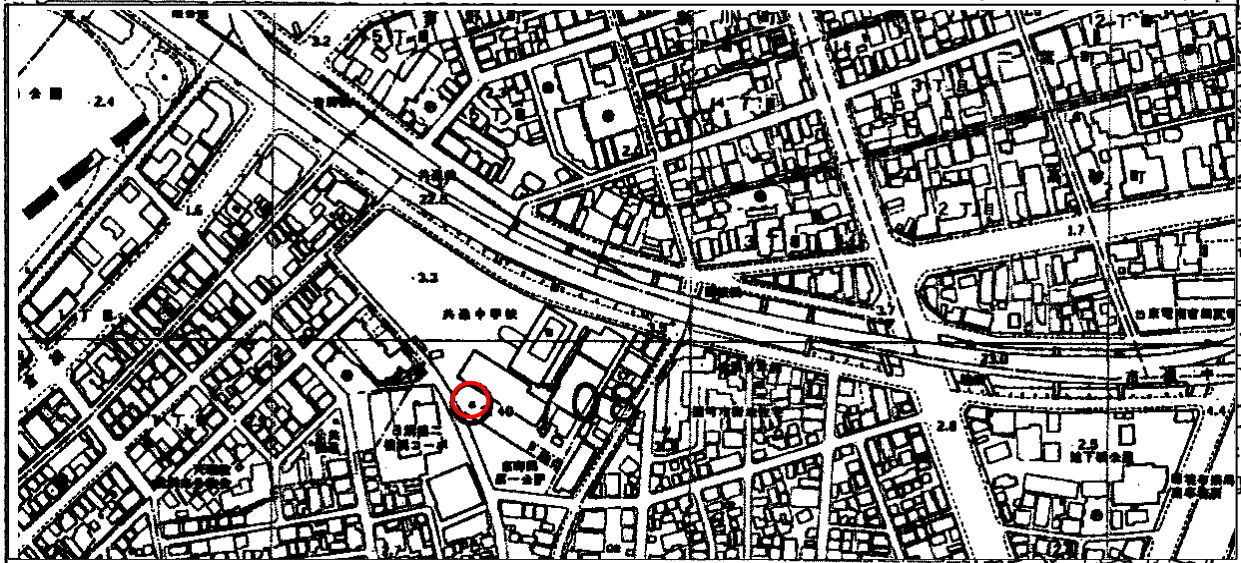


標識番号	708		
所在地	横浜市南区東蒔田町 1-7 (共進中学校)		
敷地所有者	横浜市	地目	公有地
標識種類	標石・ 金雲録	埋設	地上・ 地中
隣接点との距離			

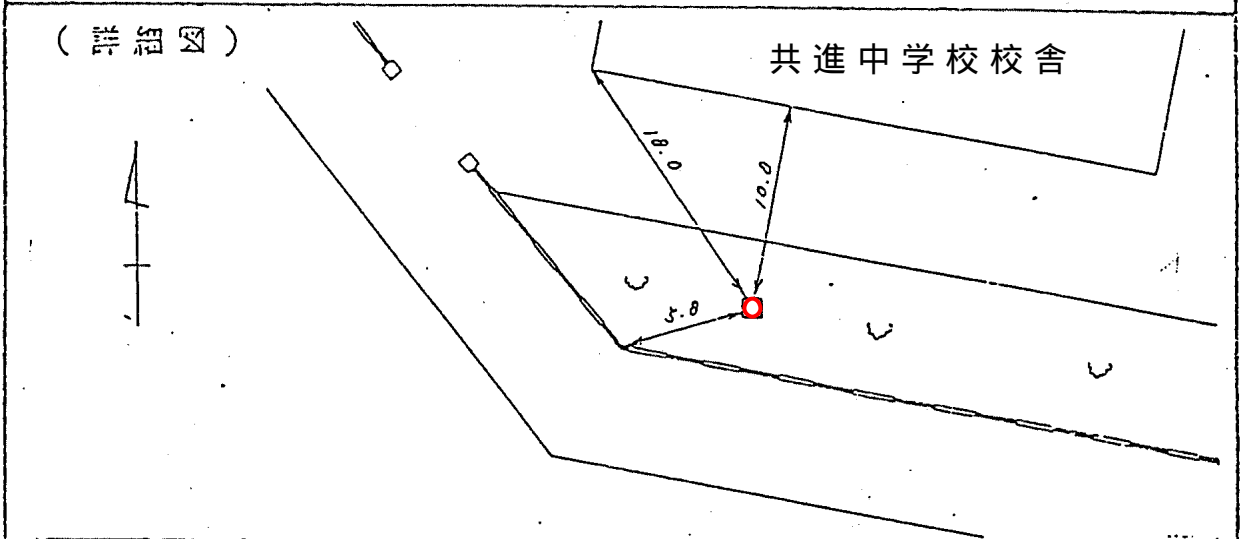

(備考) 昭和 59 年 2 月 20 日設置