
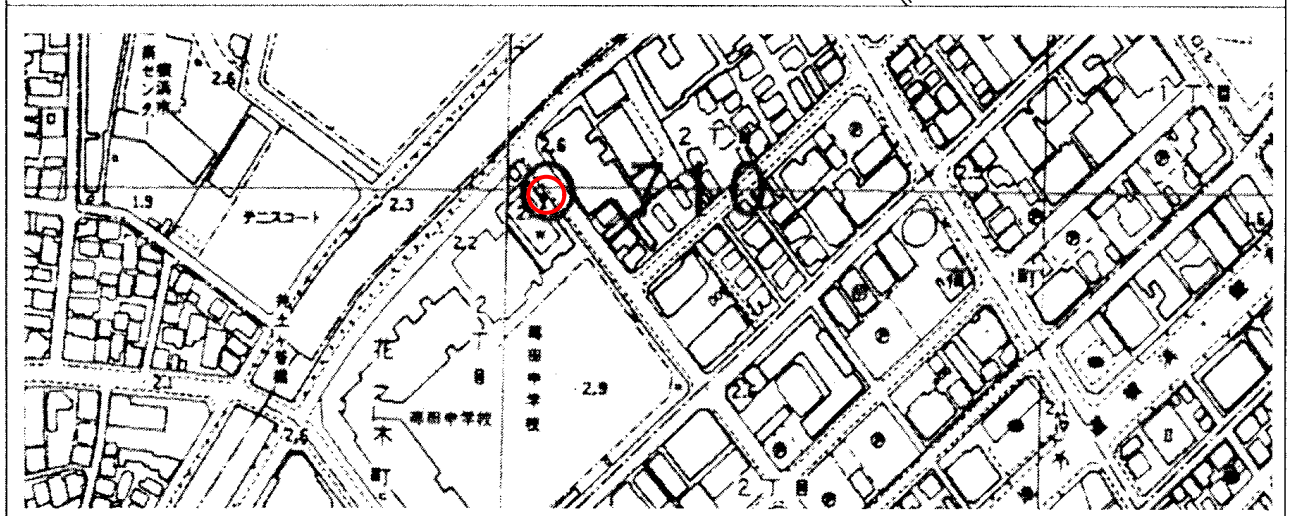


標 識 番 号	7 1 0		
所 在 地	南区花之木町二丁目45 蒔田中学校		
敷地所有者	横 浜 市	地 目	公 有 地
標 識 種 類	標 石・ <u>金属標</u>	埋 設	地上・ <u>地中</u>
隣 接 点 と の 距 離	709 710 		

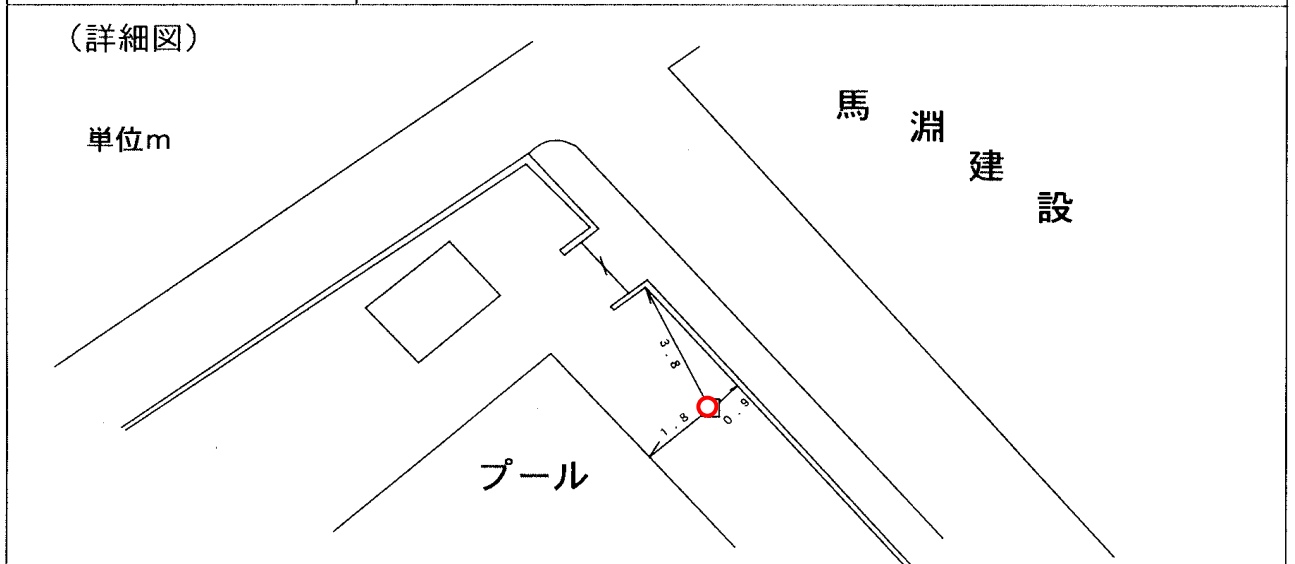

(備 考) 昭 和 61 年 3 月 7 日 設 置