
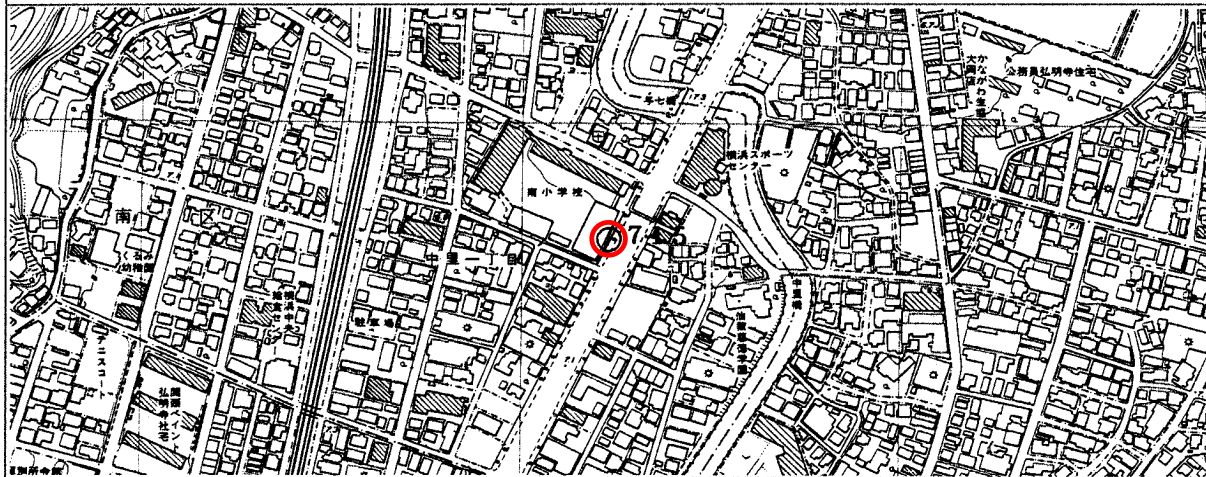


標識番号	715		
所在地	南区中里1丁目6-16 南小学校		
敷地所有者	横浜市	地目	公有地
標識種類	標石・ <b>金属標</b>	埋設	地上・ <b>地中</b>
隣接点との距離			

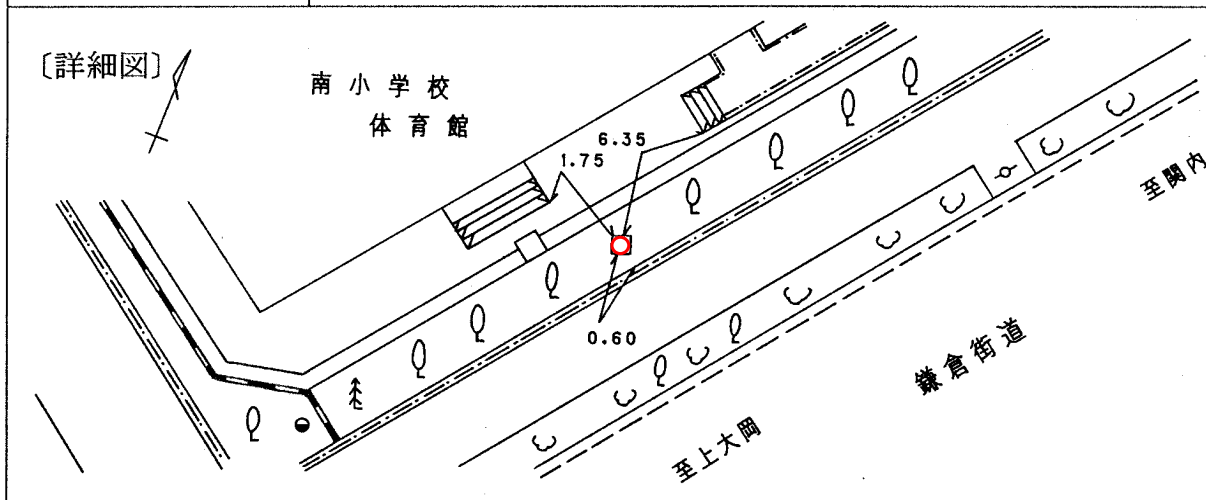

[備考]	昭和	57年	12月	8日設置
	平成	10年	11月	5日移設