
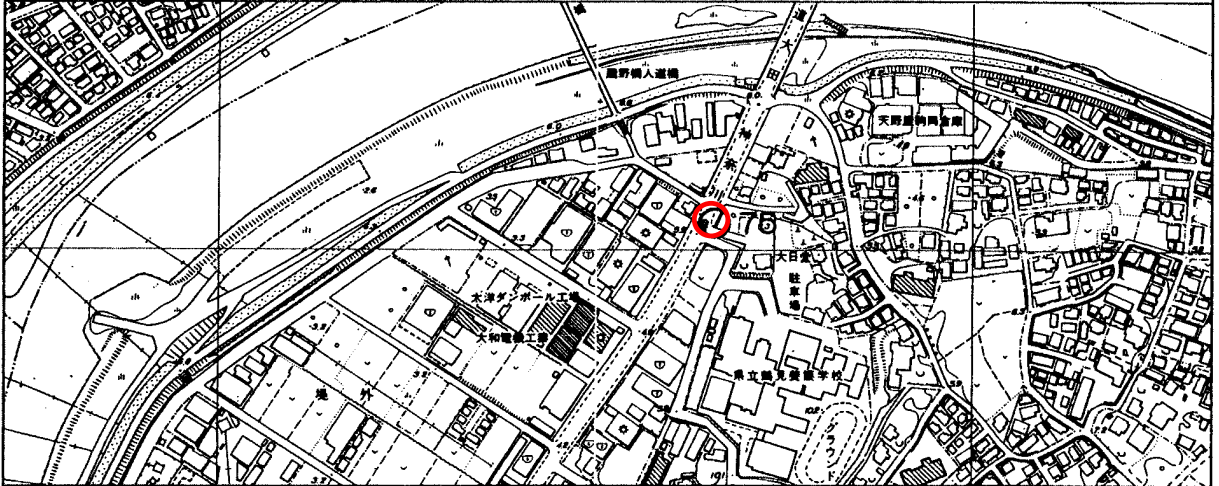


標識番号	75		
所在地	鶴見区駒岡町4丁目41-6先 たかの大橋手前		
敷地所有者	神奈川県	地目	公衆用道路
標識種類	標石 • 金属標	埋設	地上 • 地中
隣接点との距離			

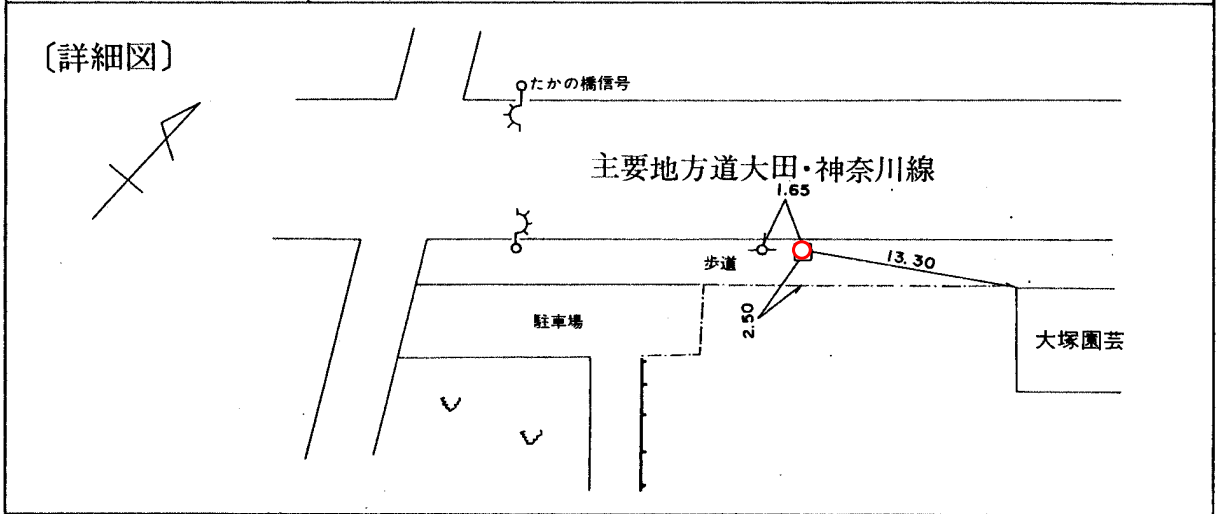

(備考) 昭和 45 年 1 月 1 日設置