
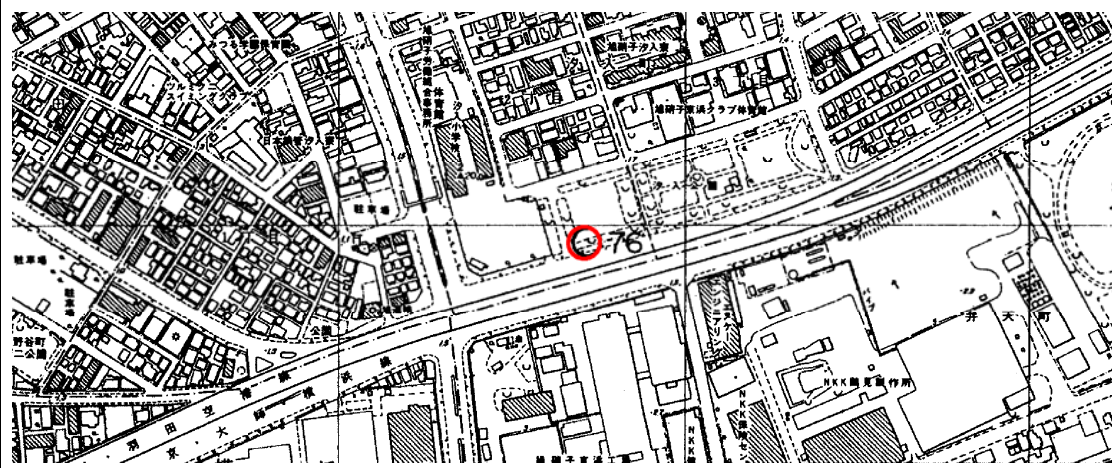


標識番号	76		
所在地	鶴見区汐入町二丁目 37-1 汐入公園		
敷地所有者	横浜市	地目	公有地
標識種類	標石・ 金属標	埋設	地上・ 地中
隣接点との距離			

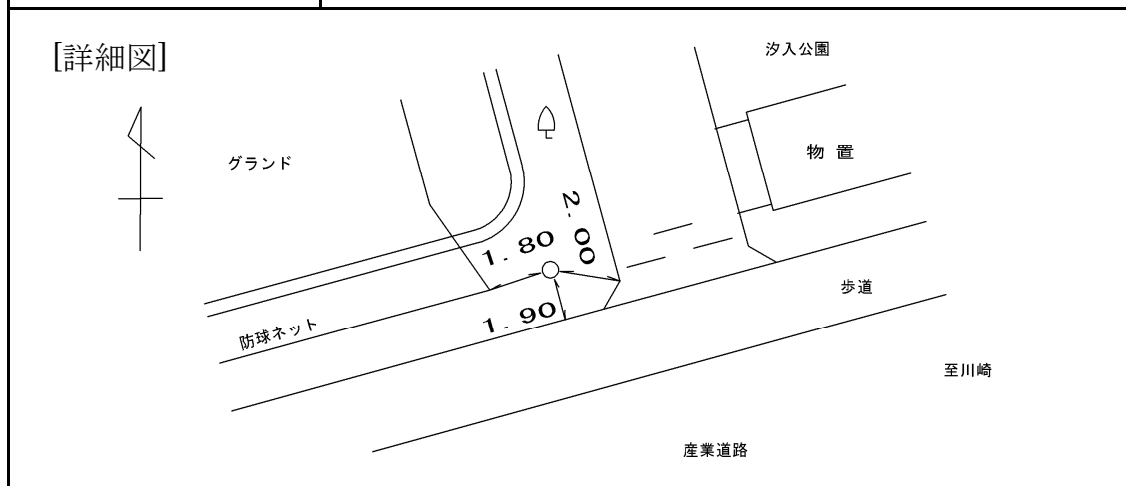

[備考] 昭和 35 年 4 月 1 日 設置