
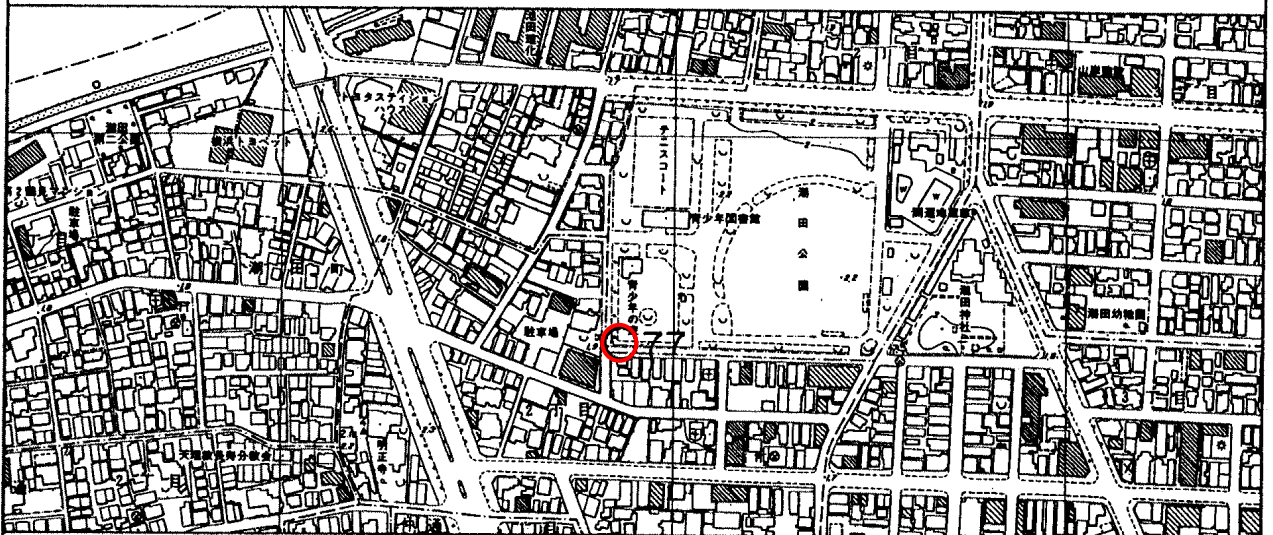


| | | | |
|---------|-------------------|----|---------|
| 標識番号 | 77 | | |
| 所在地 | 鶴見区向井町2-71-2 潮田公園 | | |
| 敷地所有者 | 横浜市 | 地目 | 公有地 |
| 標識種類 | 標石 • 金属標 | 埋設 | 地上 • 地中 |
| 隣接点との距離 | | | |

〔詳細図〕

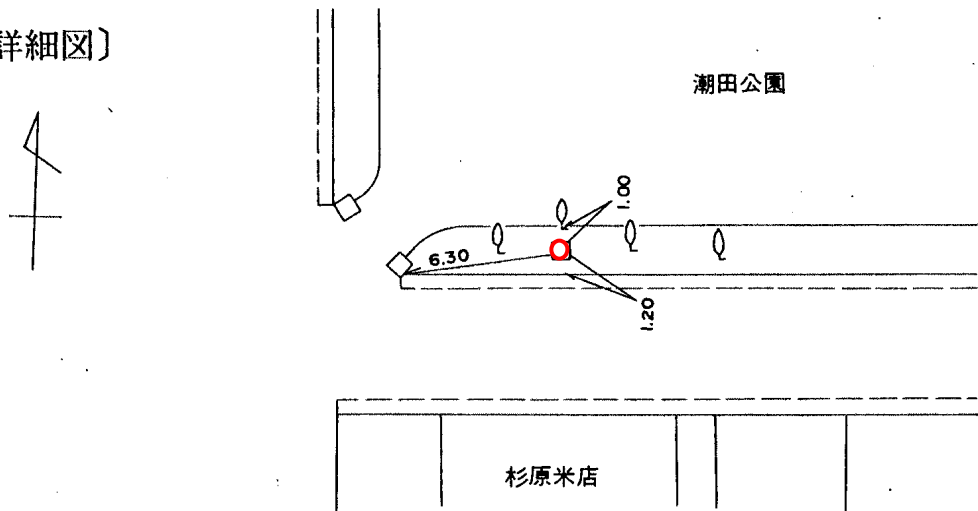

〔備考〕

昭和 55 年 12 月 1 日設置