


標識番号	78		
所在地	鶴見区馬場1-1 工業用水地入口		
敷地所有者	横浜市	地目	公有地
標識種類	標石 • 金属標	埋設	地上 • 地中
隣接点との距離			

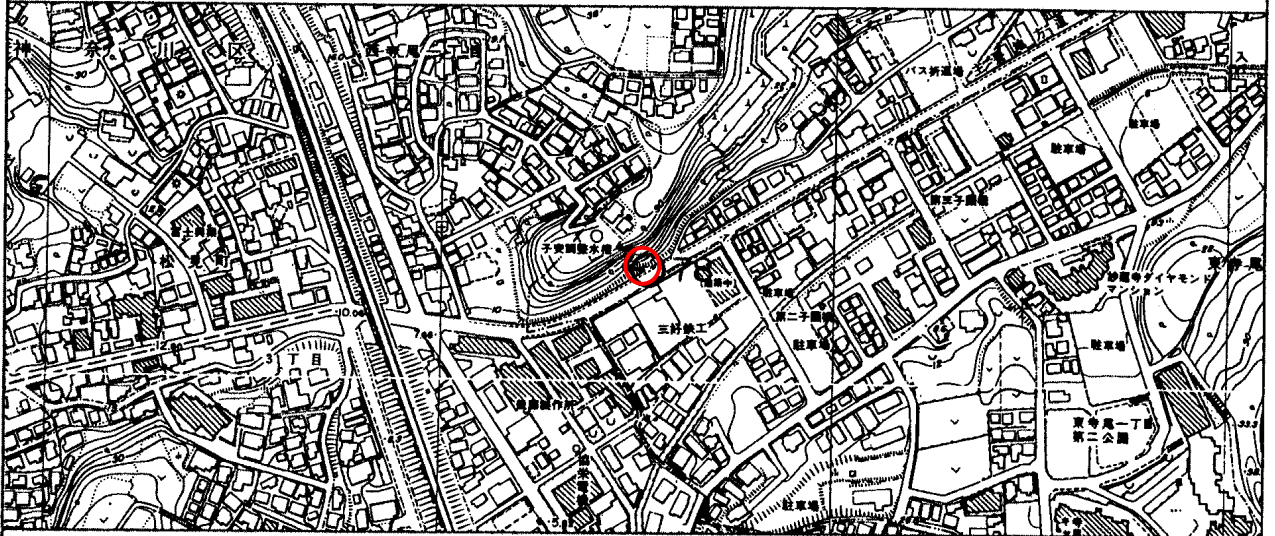

(備考) 昭和 55 年 12 月 1 日設置