
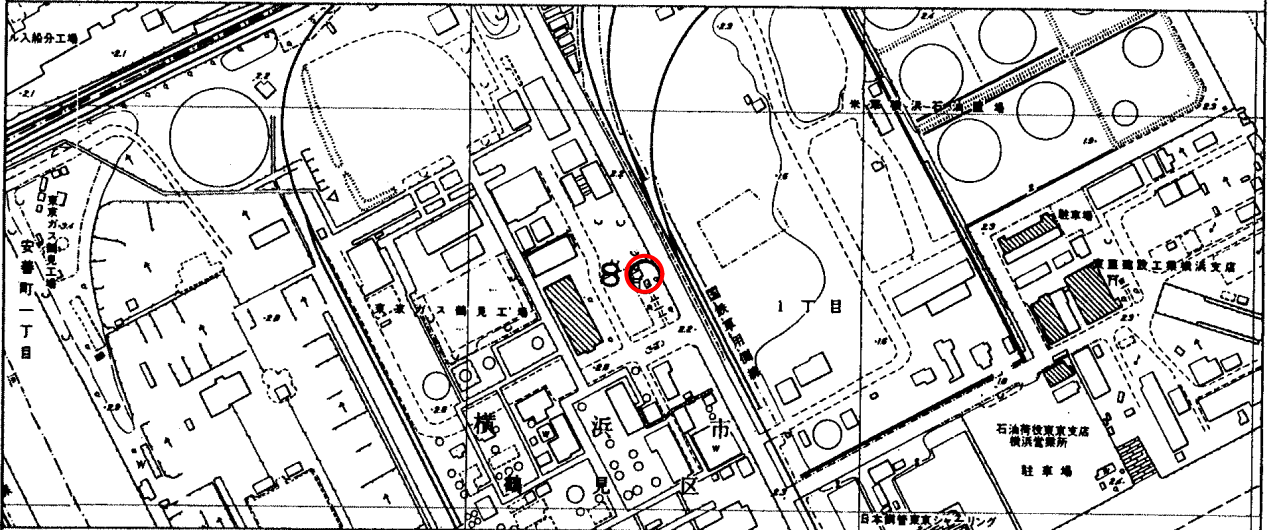


標識番号	8		
所在地	鶴見区安善町1-1 東京ガス鶴見工場		
敷地所有者	東京ガスKK	地目	宅地
標識種類	標石 • 金属標	埋設	地上 • 地中
隣接点との距離			

〔詳細図〕

至安善

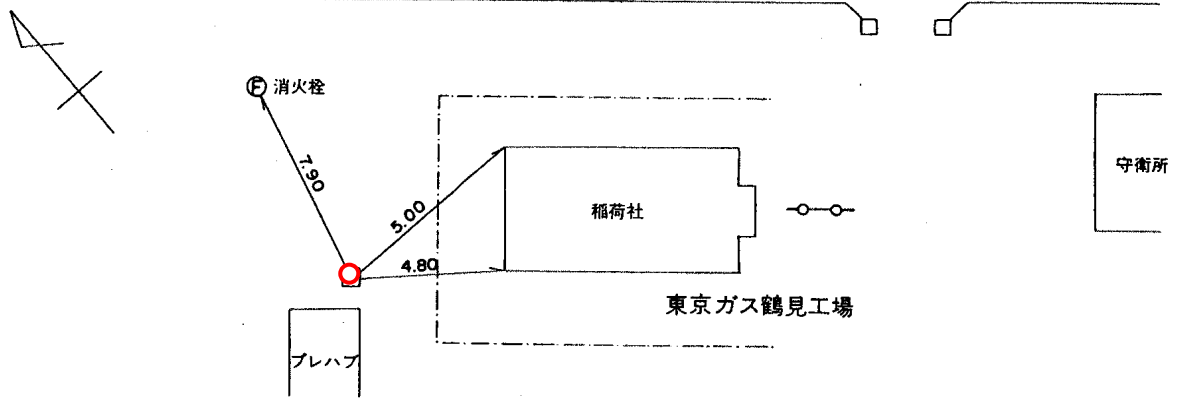

〔備考〕

昭和 34 年 4 月 1 日設置