
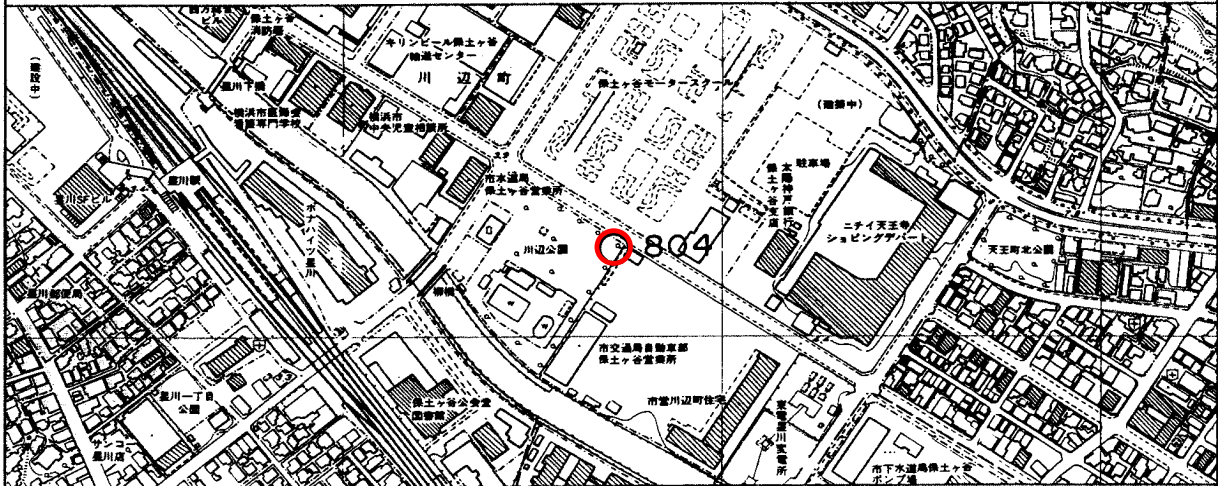


標識番号	804		
所在地	保土ヶ谷区川辺町4-4 川辺公園		
敷地所有者	横浜市	地目	公有地
標識種類	標石 • 金属標	埋設	地上 • 地中
隣接点との距離			

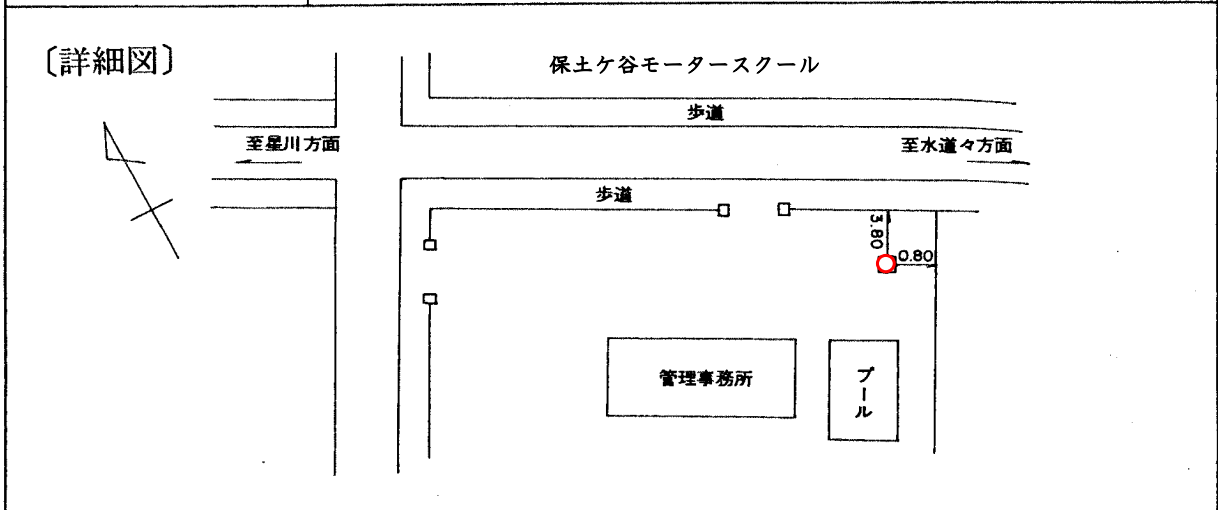

〔備考〕 昭和 40 年 1 月 日設置