


標識番号	805		
所在地	保土ヶ谷区川辺町4-1 リバーサイド星川 植栽		
敷地所有者	東京電力	地目	宅地
標識種類	標石 ・ <b>金属標</b>	埋設	地上 ・ <b>埋中</b>
隣接点との距離			

〔詳細図〕

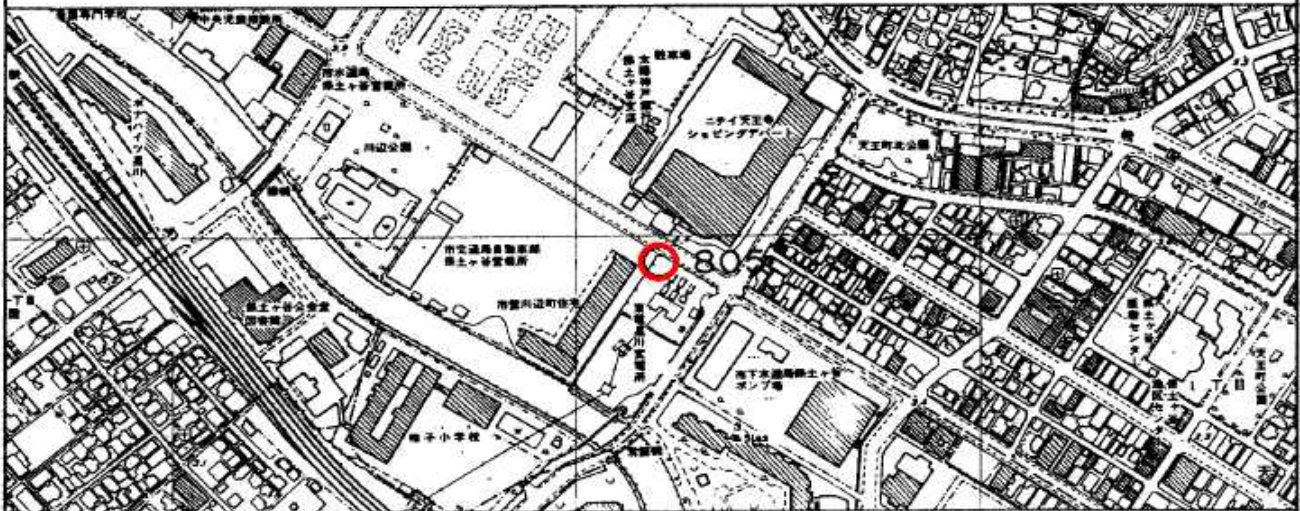

〔備考〕

平成 5 年 4 月 5 日設置