

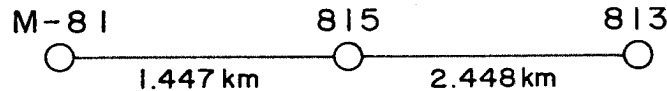
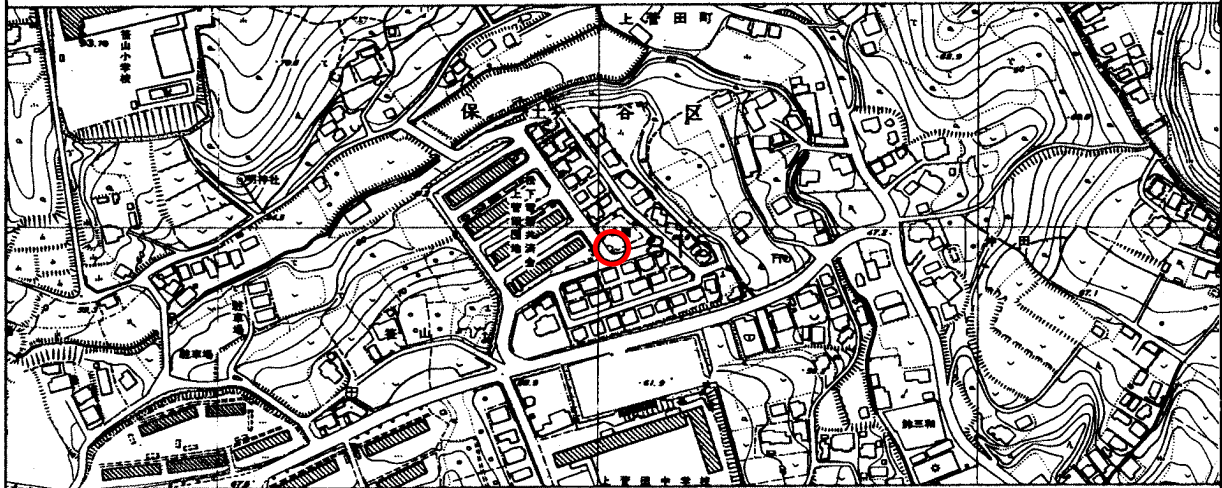
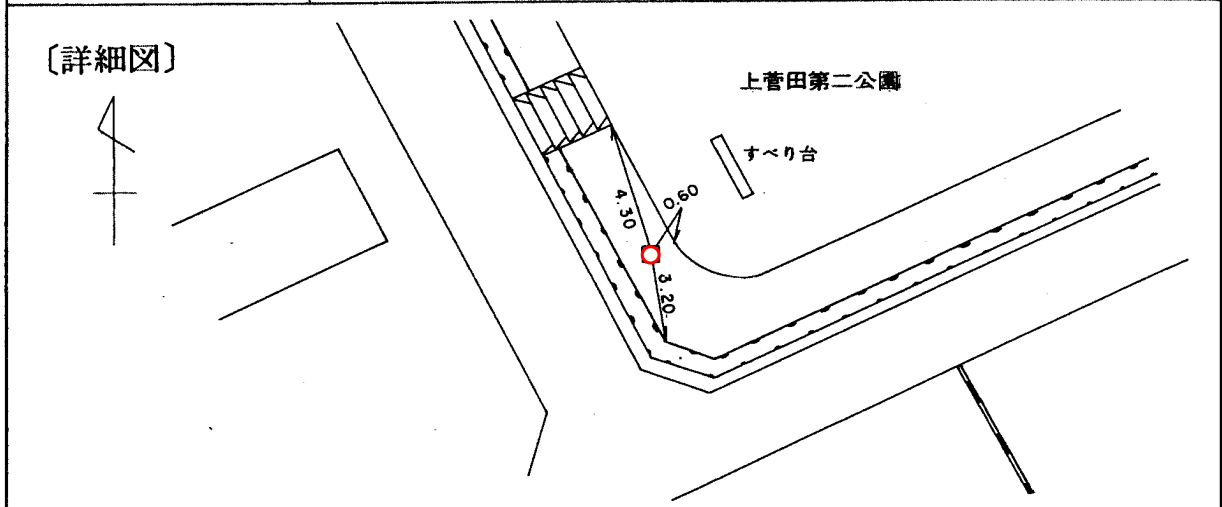


標識番号	815		
所在地	保土ヶ谷区上菅田町1114 上菅田第2公園		
敷地所有者	横浜市	地目	公有地
標識種類	標石 • 	埋設	地上 • 
隣接点との距離			



[備考] 昭和 61 年 1 月 10 日設置