
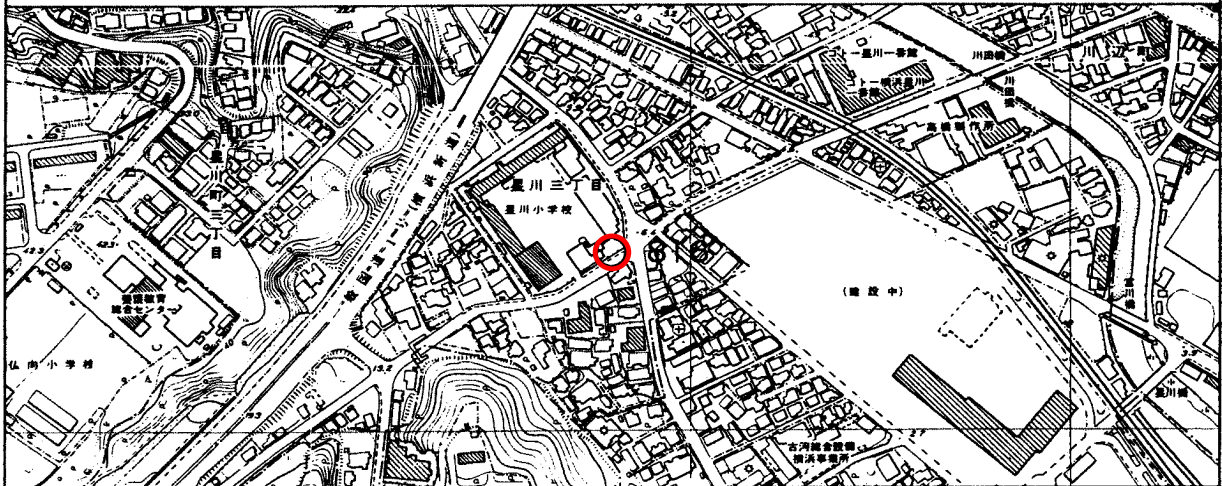


標識番号	816		
所在地	保土ヶ谷区星川3丁目18-1 星川小学校		
敷地所有者	横浜市	地目	公有地
標識種類	標石 • 金属標	埋設	地上 • 地中
隣接点との距離			

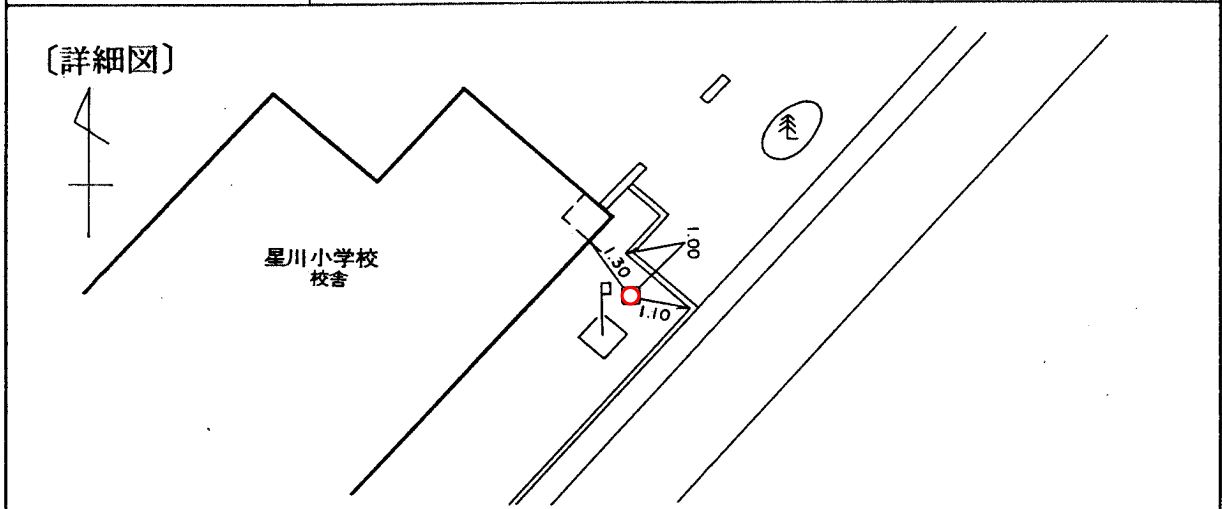

[備考] 昭和 61 年 3 月 7 日設置