
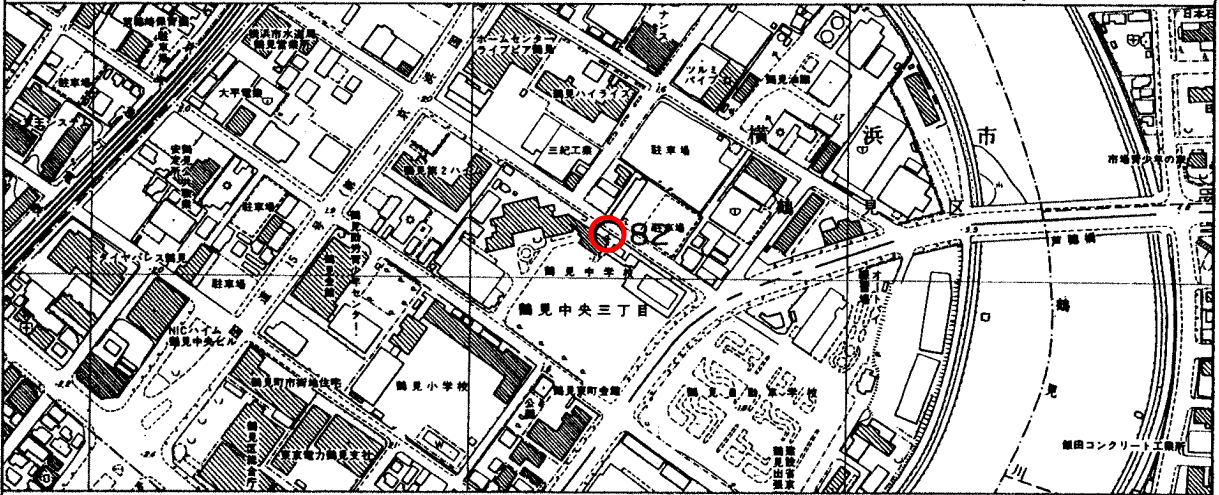


標識番号	82		
所在地	鶴見区鶴見中央三丁目 14-1 鶴見中学校		
敷地所有者	横浜市	地目	公有地
標識種類	標石 • <b>金属標</b>	埋設	地上 • <b>地中</b>
隣接点との距離			

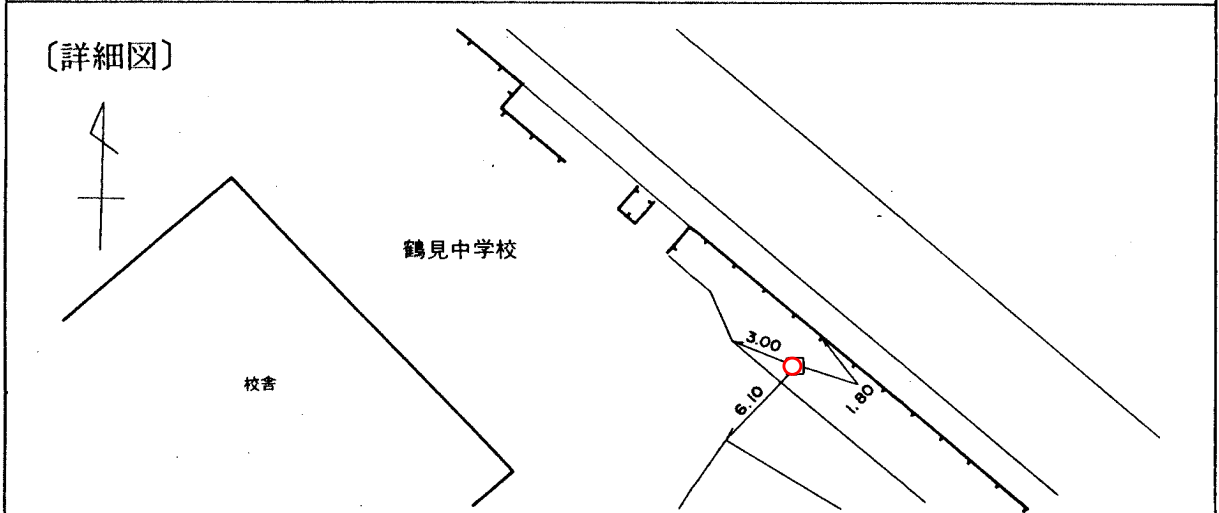

[備考] 昭和 61 年 3 月 6 日設置