
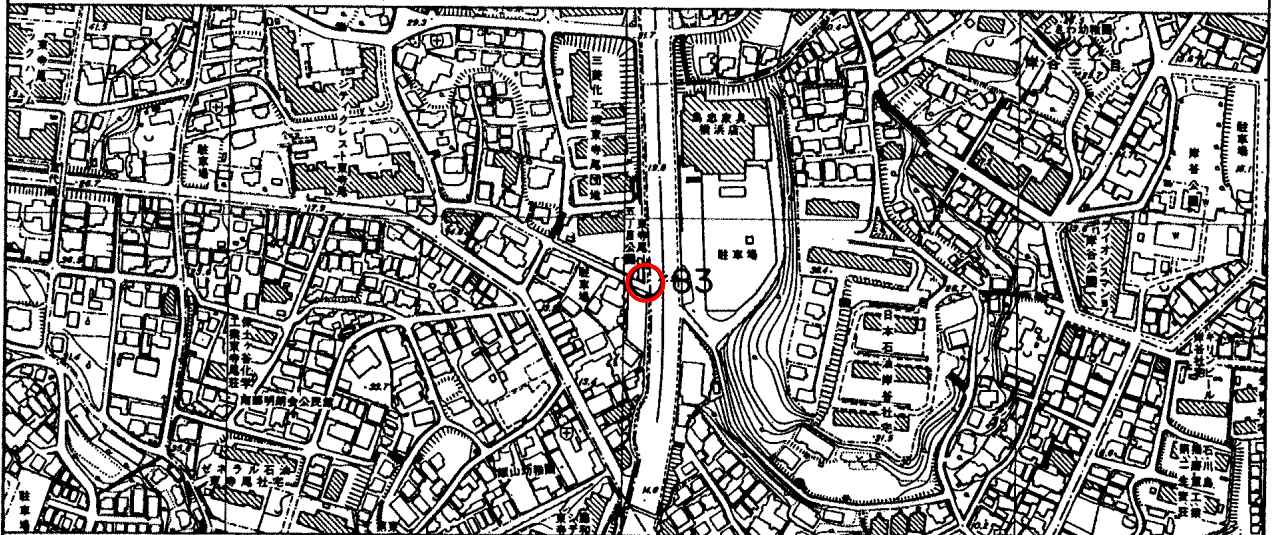


標識番号	83		
所在地	鶴見区東寺尾5丁目2 東寺尾5丁目公園		
敷地所有者	横浜市	地目	公園
標識種類	標石 • 金属標	埋設	地上 • 地中
隣接点との距離			

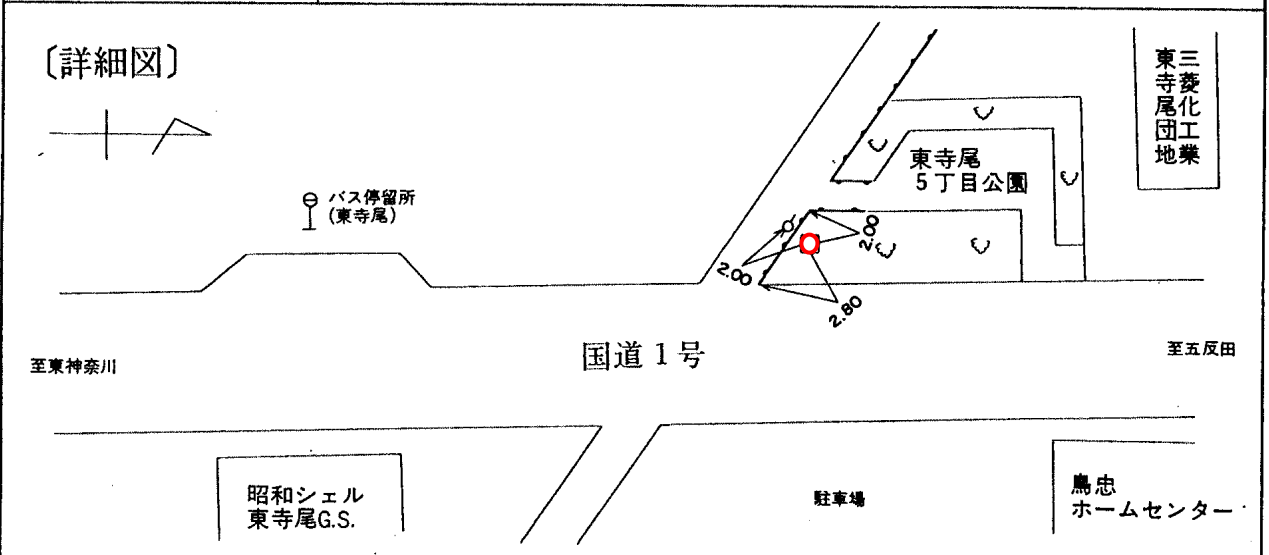

(備考) 平成 5 年 3 月 19 日設置