
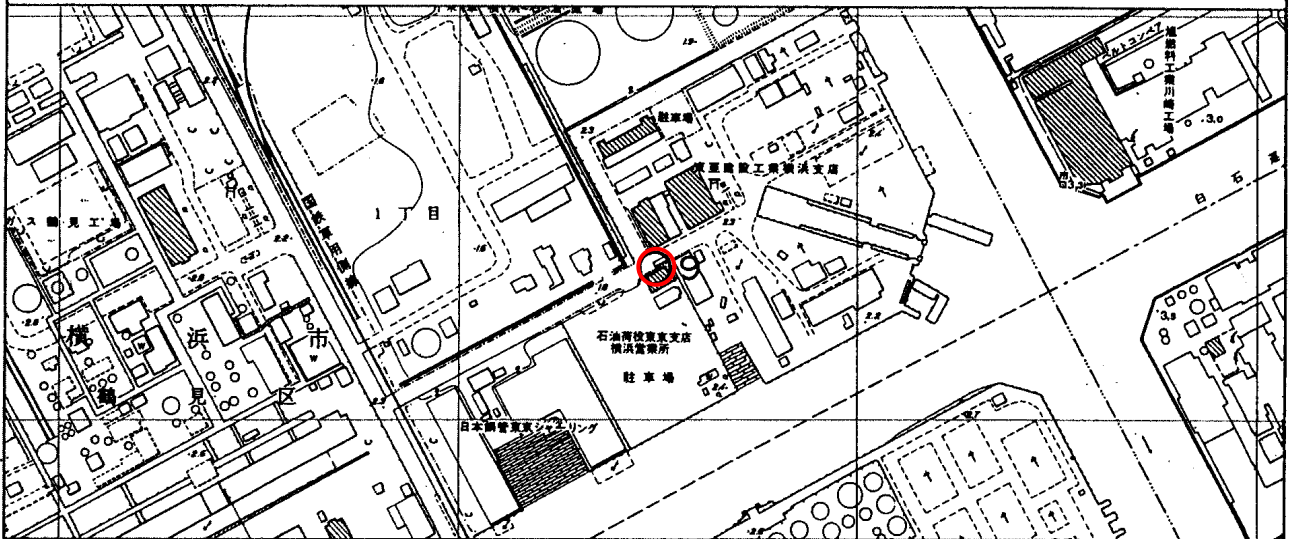


標識番号	9		
所在地	鶴見区安善町1-3 東亜建設工業KK		
敷地所有者	東亜建設工業KK	地目	公衆用道路
標識種類	標石 • 金属標	埋設	地上 • 地中
隣接点との距離			

〔詳細図〕

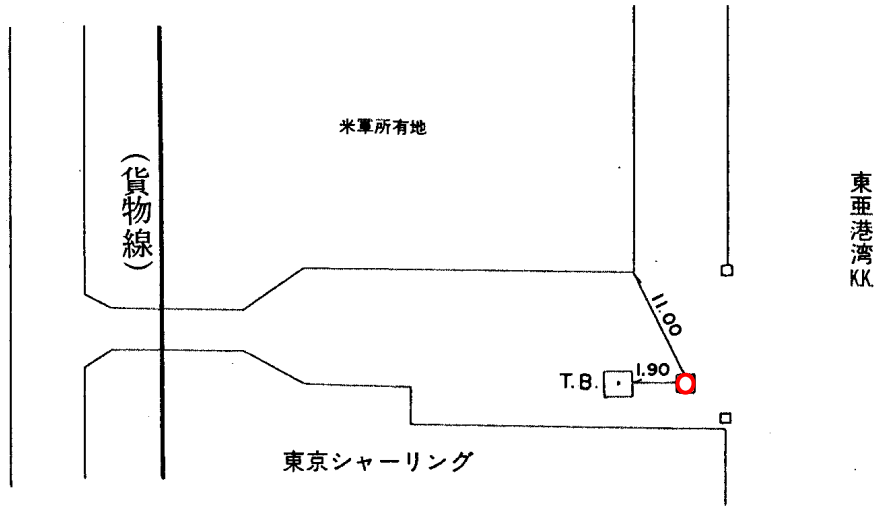

〔備考〕

昭和 34 年 4 月 1 日設置