
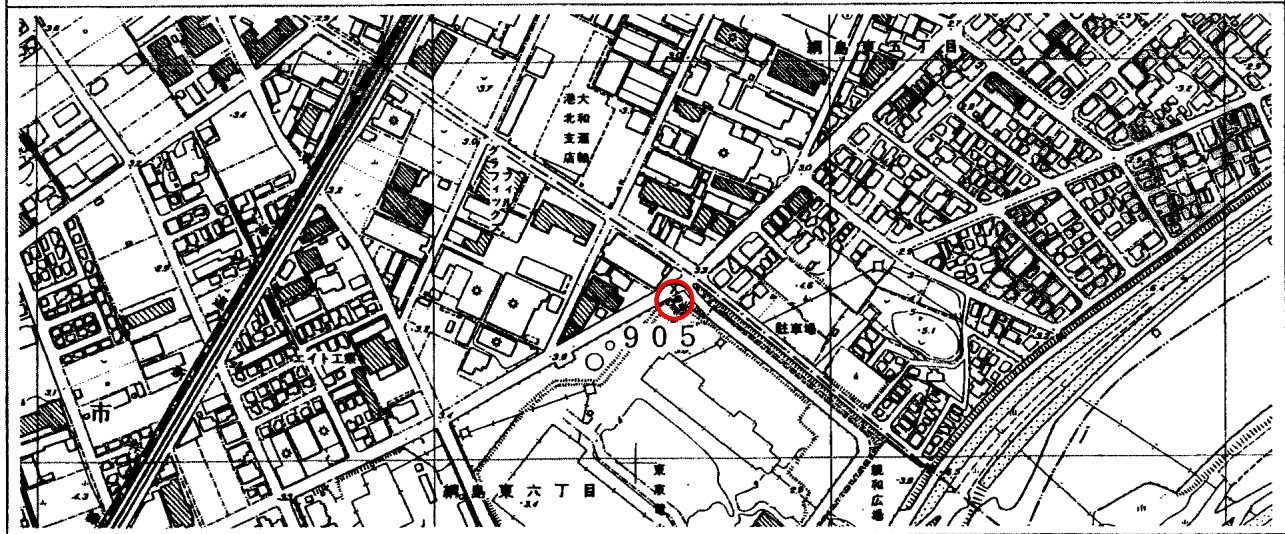


標 識 番 号	9 0 5		
所 在 地	港北区綱島東6-5-1 (東京電力(株) 綱島変電所)		
敷地所有者	東京電力(株)	地 目	宅 地
標 識 種 類	標石 ・ 金属標	埋 設	地上 ・ 地中
隣 接 点 と の 距 離			

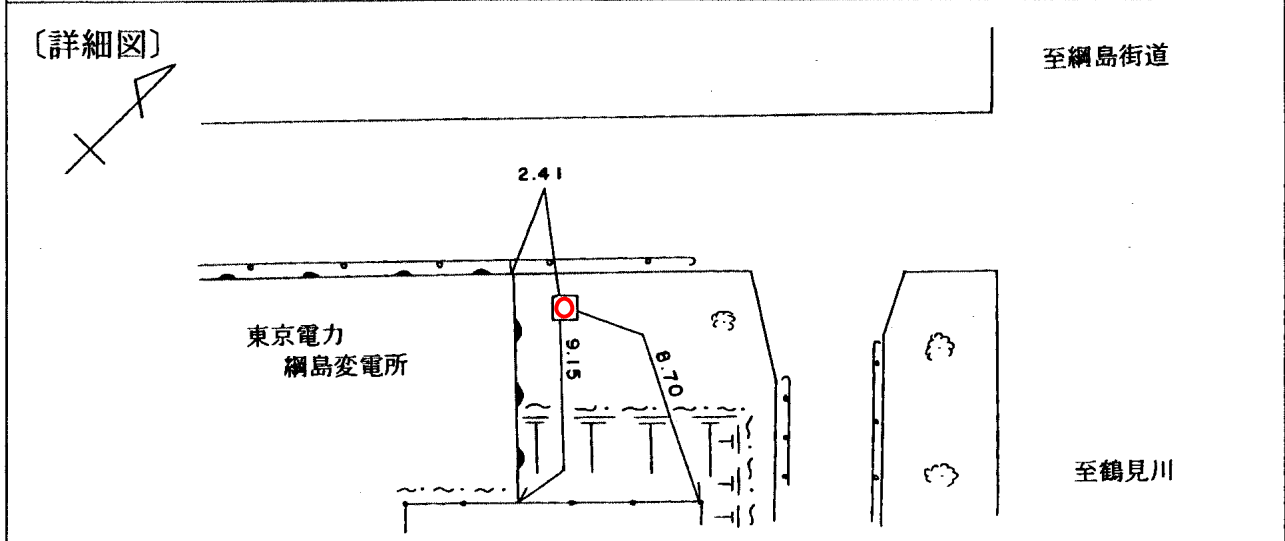

[備考] 昭和 56 年 12 月 11 日 設置