


標識番号	908		
所在地	港北区大會根2-45 大會根第一公園		
敷地所有者	横浜市	地目	公有地
標識種類	標石 • 金属標	埋設	地上 • 地中
隣接点との距離			

〔詳細図〕

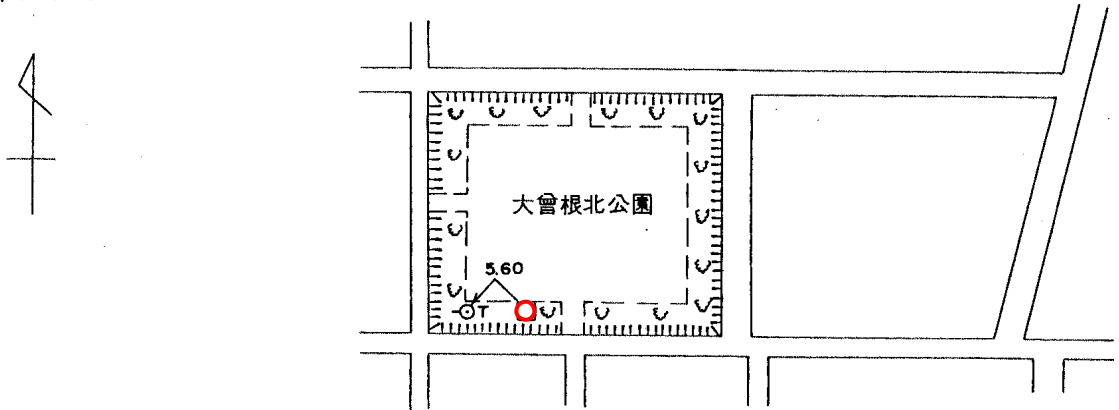

〔備考〕

昭和 42 年 1 月 1 日設置