


標 識 番 号	9 1 2		
所 在 地	港 北 区 菊 名 二 丁 目 1 - 5 妙 蓮 寺		
敷 地 所 有 者	妙 蓮 寺	地 目	境 内 地
標 識 種 類	標 石 ・ (金 属 標)	埋 設	地 上 ・ (地 中)
隣 接 点 と の 離 距	78 912 961 		

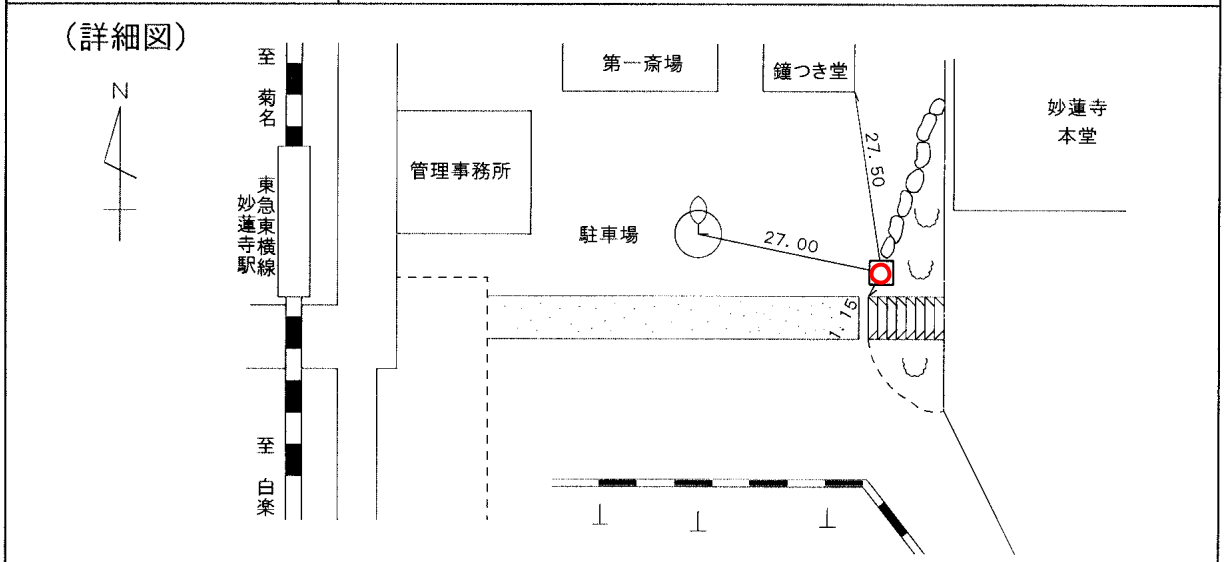

(備 考)

平成 14 年 2 月 13 日移設