


| | | | |
|---------|------------|----|-------|
| 標識番号 | 913 | | |
| 所在地 | 港北区綱島西 3-6 | | |
| 敷地所有者 | ローソン | 地目 | 宅地 |
| 標識種類 | 標石・金属標 | 埋設 | 地上・地中 |
| 隣接点との距離 | | | |

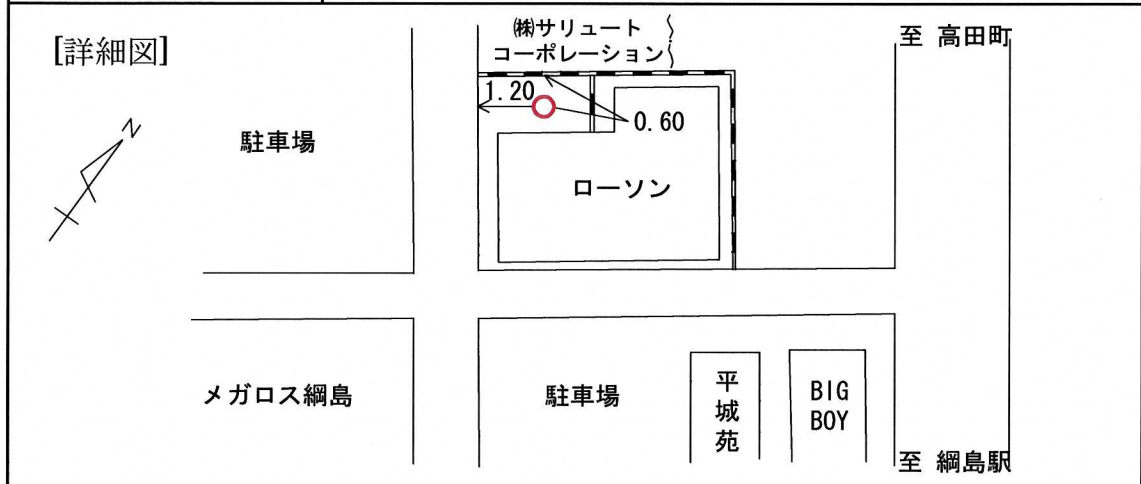

【備考】
昭和 36 年 4 月 1 日設置