
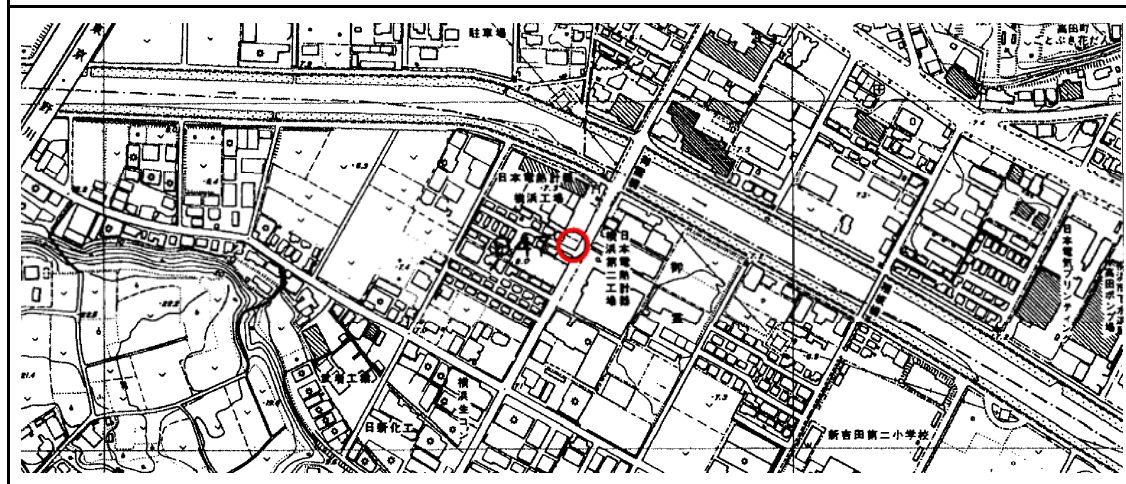


標識番号	947		
所在地	港北区新吉田町157		
敷地所有者	黒田テクノ(株)	地目	宅地
標識種類	標石・ <b>金属標</b>	埋設	地上・ <b>地中</b>
隣接点との距離	<div style="display: flex; align-items: center; justify-content: space-around;"> <div style="text-align: center;">934 ○</div> <div style="text-align: center;">1.167km</div> <div style="text-align: center;">947 ○</div> <div style="text-align: center;">0.676km</div> <div style="text-align: center;">936 ○</div> </div>		

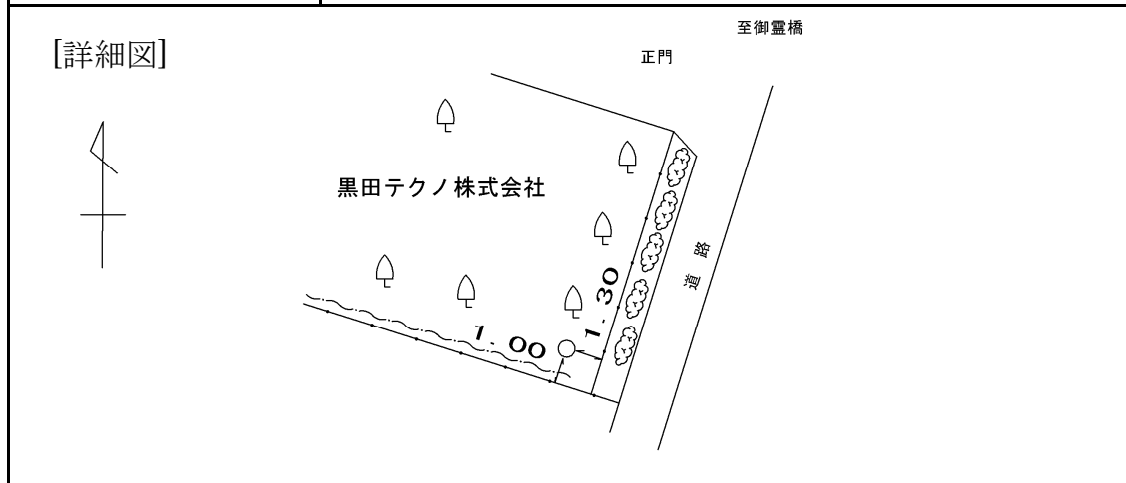

[備考] 昭和 45 年 1 月 1 日 設置