
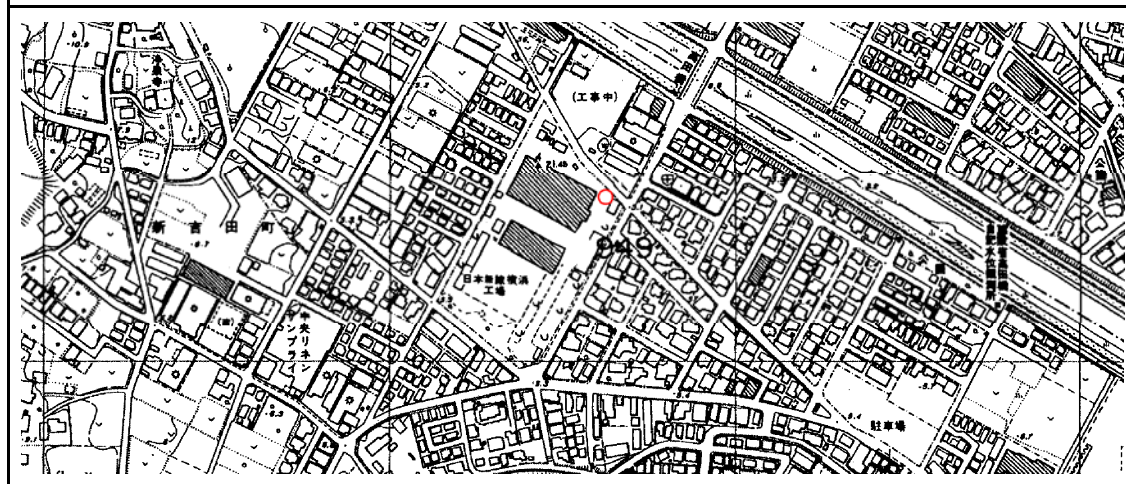


標識番号	949		
所在地	港北区新吉田東三丁目2-1 ジェイ・アル・シー特機(株)		
敷地所有者	ジェイ・アル・シー特機(株)	地目	宅地
標識種類	標石・ <b>金属標</b>	埋設	地上・ <b>地中</b>
隣接点との距離	948 ——— 0.488km ——— 949 ——— 0.580km ——— 918		

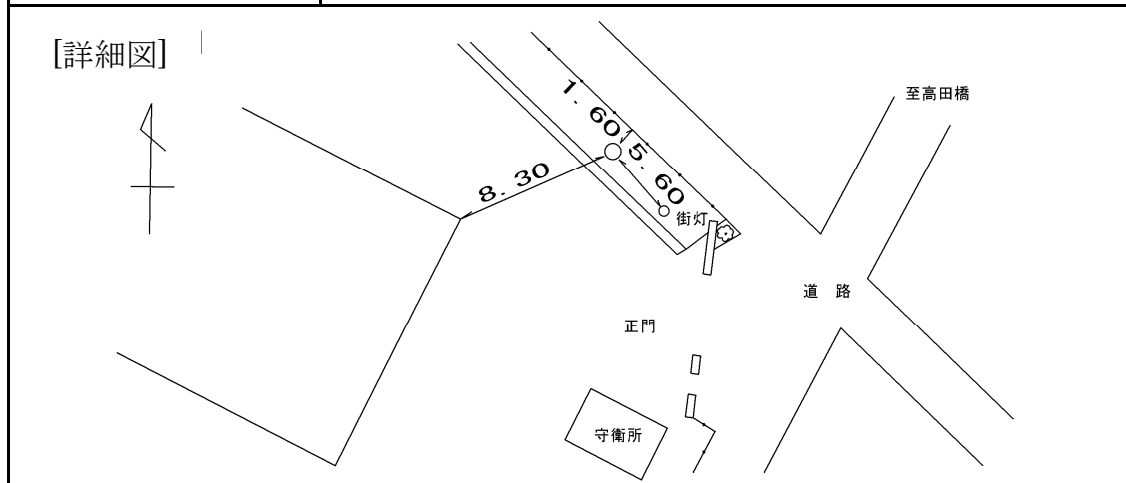

[備考] 昭和 45 年 1 月 1 日 設置