
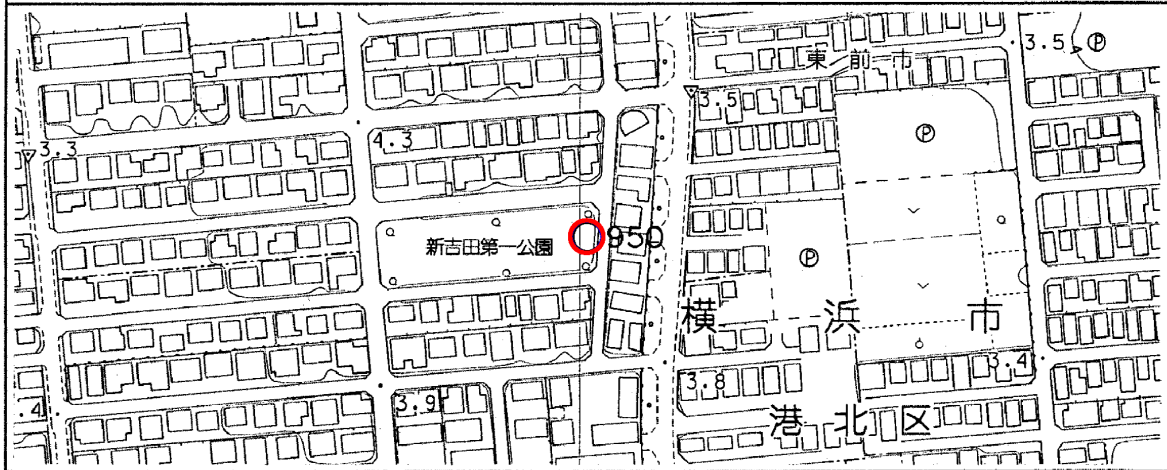


標識番号	950		
所在地	港北区新吉田東六丁目 26 (新吉田第一公園)		
敷地所有者	横浜市	地目	公園
標識種類	標石・(金属標)	埋設	地上・(地中)
隣接点との距離			

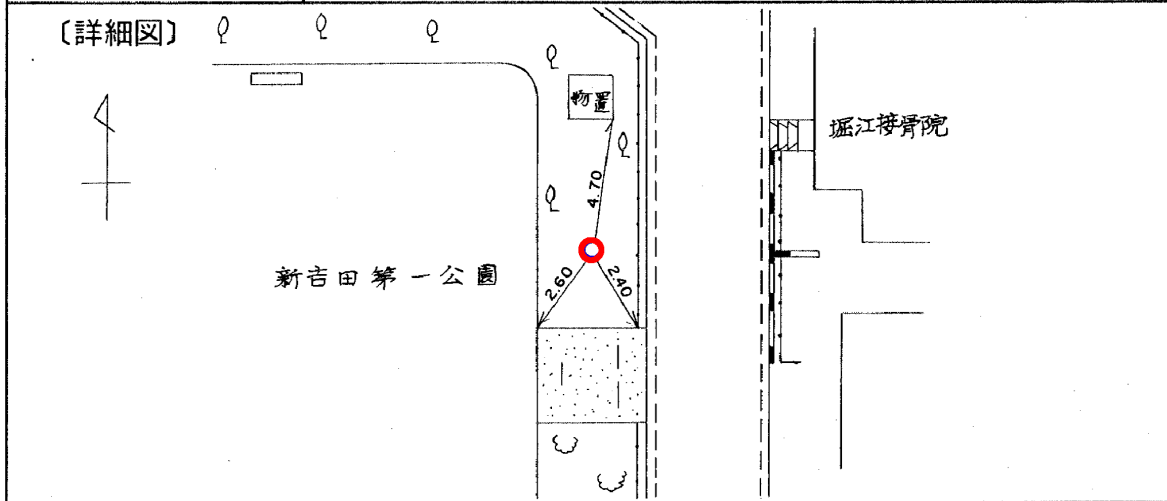

(備考) 平成12年11月27日設置