
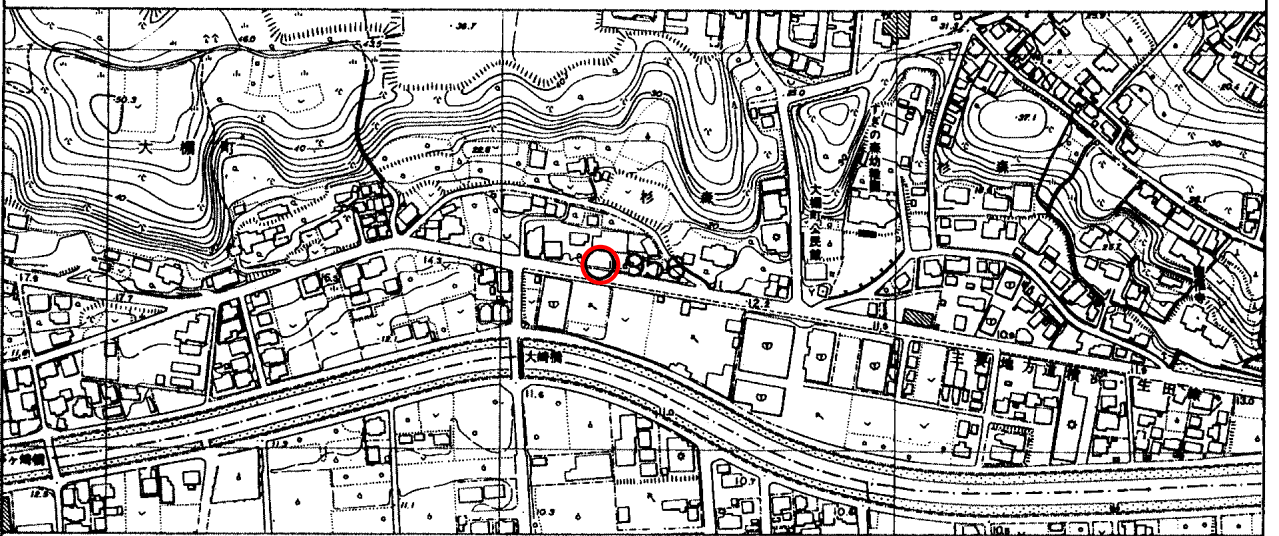


標識番号	956		
所在地	都筑区大塚町454		
敷地所有者	吉野 英一	地目	宅地
標識種類	標石 • <b>金属標</b>	埋設	地上 • <b>地中</b>
隣接点との距離			

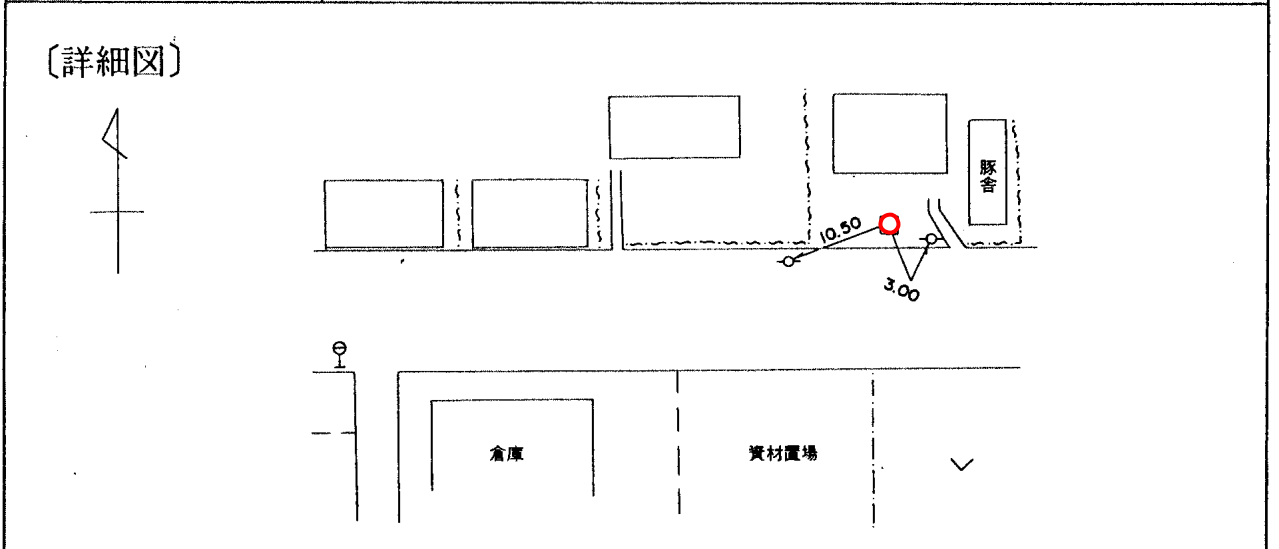

(備考) 昭和 46 年 1 月 1 日設置