
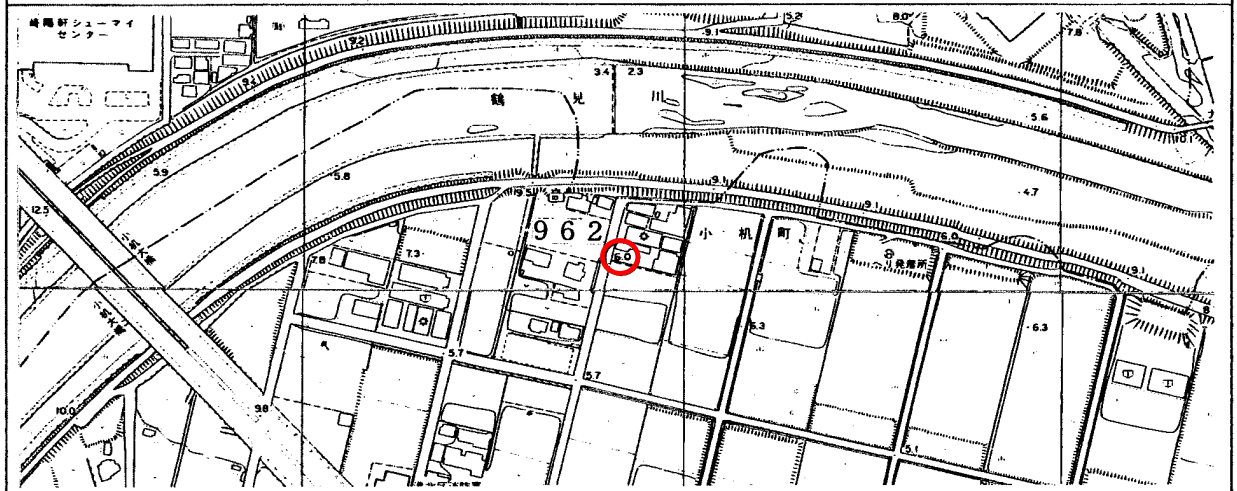


標識番号	9 6 2		
所在地	港北区小机町1914 (有)神奈川エンジニアート横駐車場		
敷地所有者		地目	宅地
標識種類	標石 ・ 金属標	埋設	地上 ・ 地中
隣接点との距離			

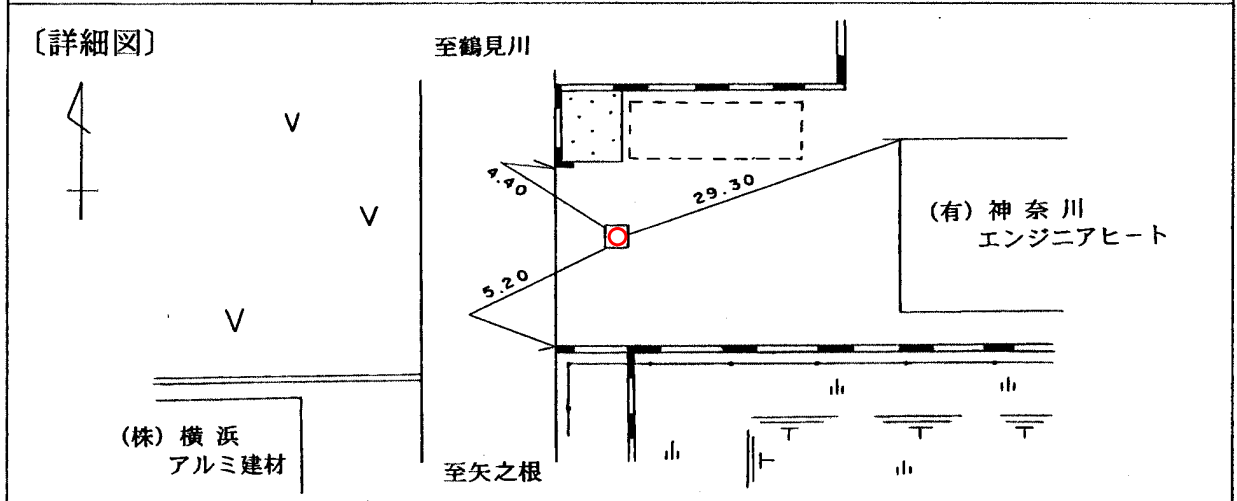

〔備考〕 昭和45年1月1日設置