


標識番号	963		
所在地	港北区小机町852		
敷地所有者	松本 薫	地目	宅地
標識種類	標石 • 金属標	埋設	地上 • 地中
隣接点との距離			

〔詳細図〕

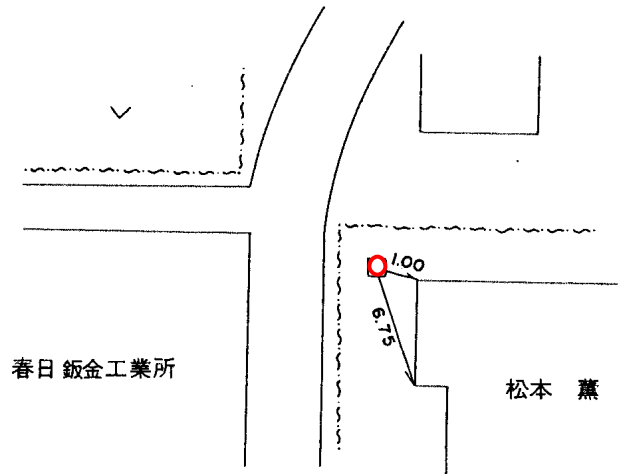

〔備考〕

昭和 45 年 1 月 1 日設置