


標識番号	965		
所在地	都筑区南山田町4178-3 (有)モルテック		
敷地所有者	横浜市	地目	公衆用道路
標識種類	標石 • 金属標	埋設	地上 • 地中
隣接点との距離			

[詳細図]

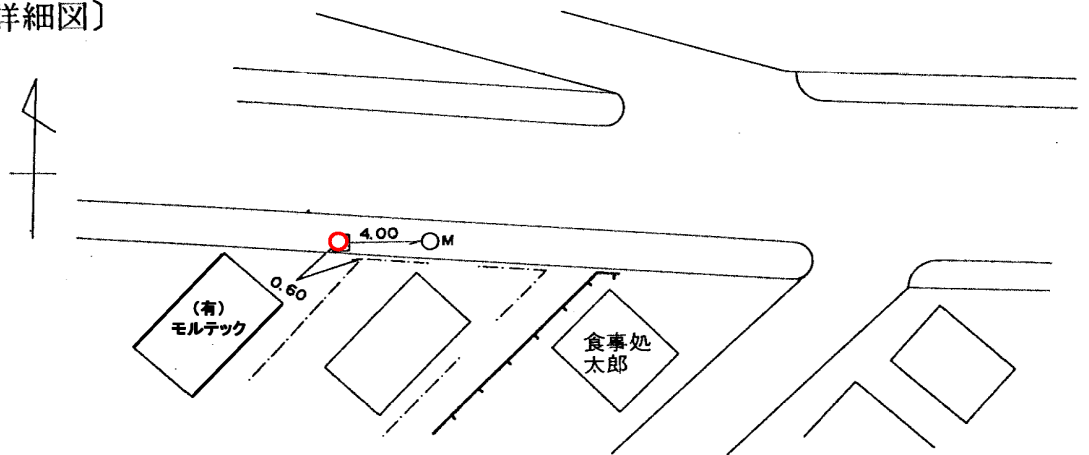

[備考]

昭和 45 年 1 月 1 日設置