
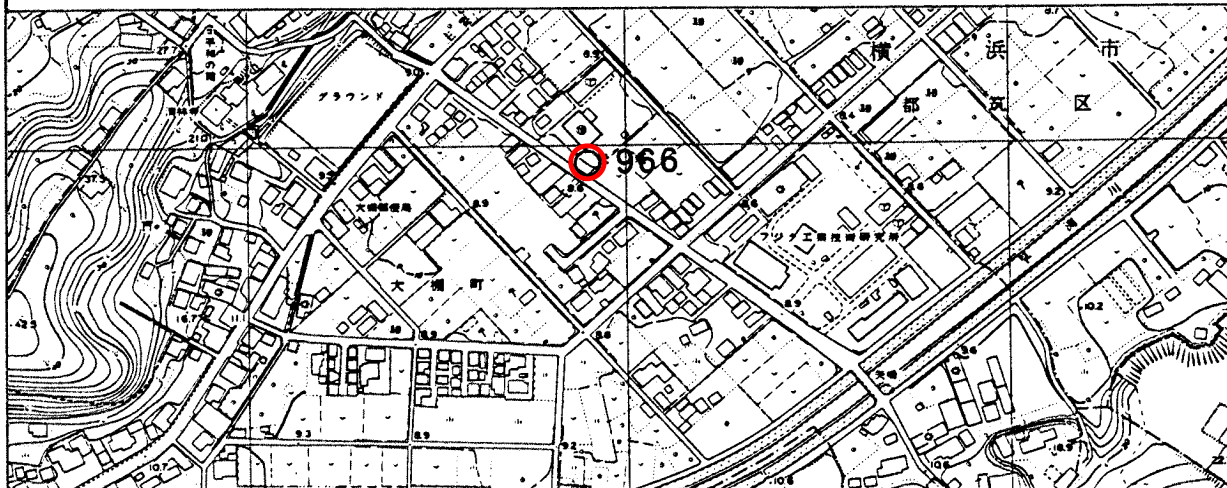


| | | | |
|---------|----------------|------------------|---------------|
| 標識番号 | 966 | | |
| 所在地 | 都筑区大榎町127 | JA横浜きた地区営業経済センター | |
| 敷地所有者 | 横浜北農業協同組合 | 地目 | 宅地 |
| 標識種類 | 標石・ 金属標 | 埋設 | 地上・ 地中 |
| 隣接点との距離 | | | |

[詳細図]

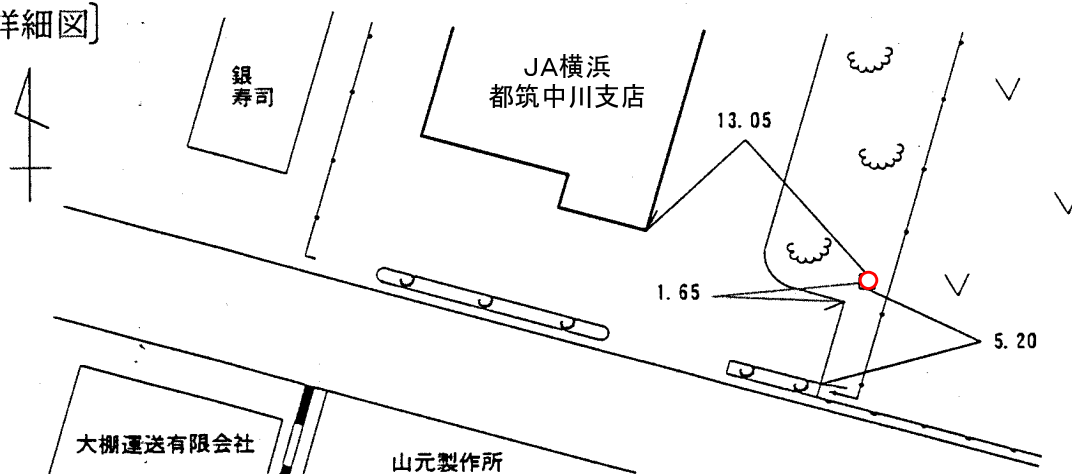

[備考]

昭和45年 1月 1日 設置

平成12年 3月29日 再設