
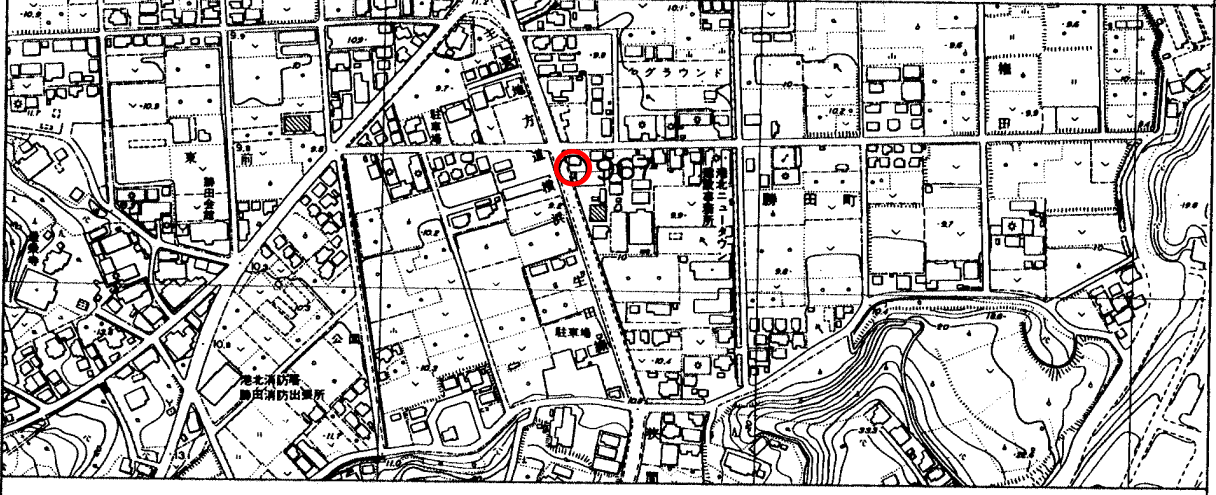


標識番号	967		
所在地	都筑区勝田町757		
敷地所有者	(株)白田工務店	地目	宅地
標識種類	標石 • <b>金属標</b>	埋設	地上 • <b>地中</b>
隣接点との距離			

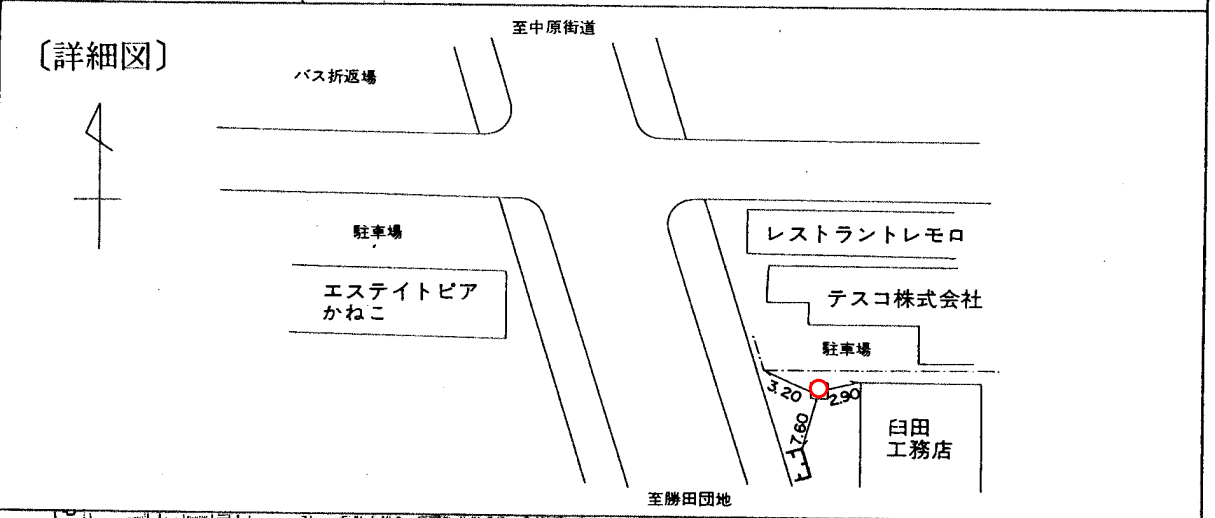

〔備考〕 平成 6 年 4 月 3 日移設