
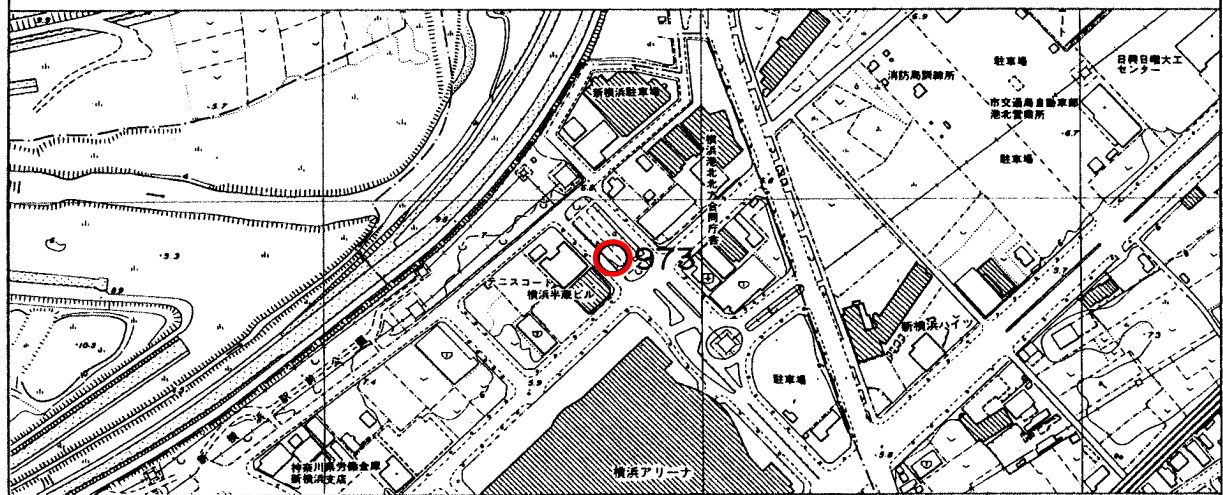


標識番号	973		
所在地	港北区新横浜三丁目 23-8 先 横浜半蔵ビル前緑地帯		
敷地所有者	横浜市	地目	公有地
標識種類	標石 • 金属標	埋設	地上 • 地中
隣接点との距離			

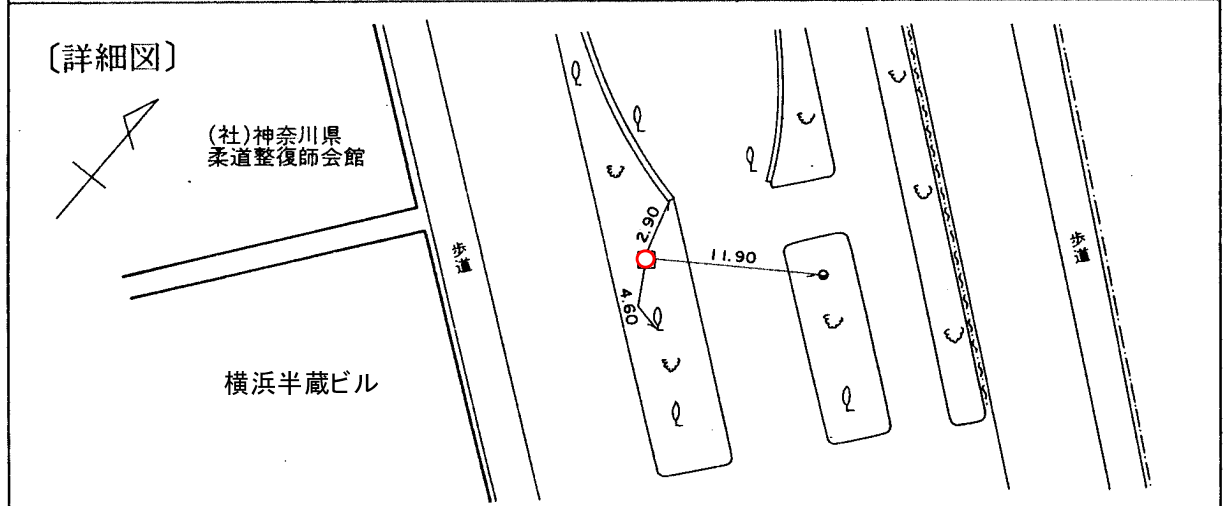

〔備考〕 平成 4 年 4 月 14 日設置