
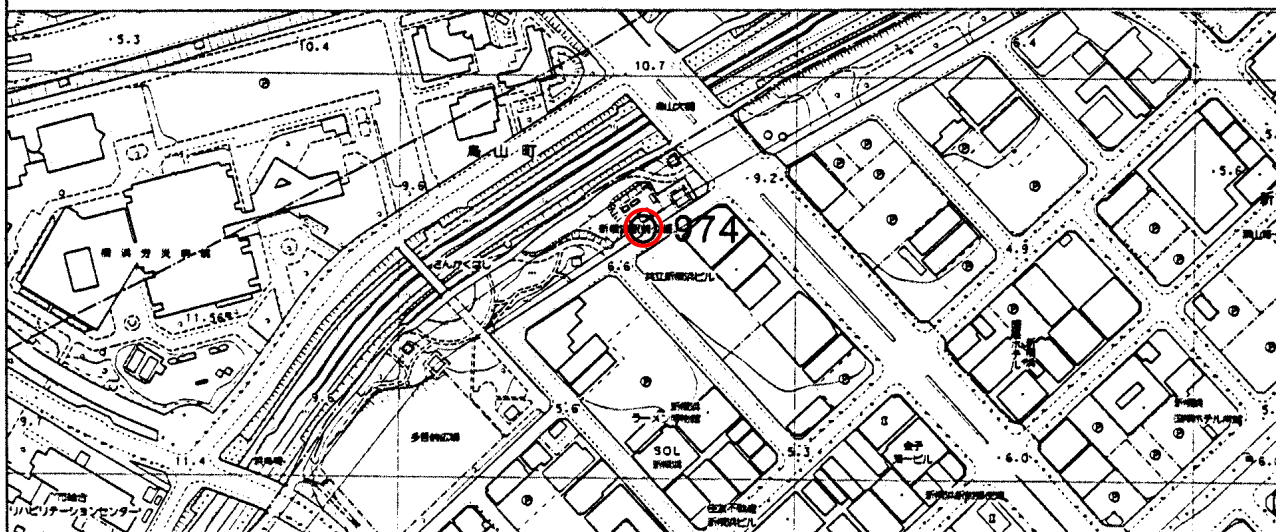


標 識 番 号	9 7 4		
所 在 地	港北区新横浜 2 - 1 6 （新横浜駅前公園 中央）		
敷地所有者	横 浜 市	地 目	公 園
標 識 種 類	標 石 ・ 金属標	埋 設	地 上 ・ 地 中
隣接点との距離	<div style="display: flex; justify-content: space-around; align-items: center;"> 9 9 1 9 7 4 9 7 8 </div> <div style="display: flex; justify-content: space-around; align-items: center; margin-top: 5px;"> ○ ○ ○ </div> <div style="display: flex; justify-content: space-around; align-items: center; margin-top: 5px;"> 0. 310km 0. 552km </div>		

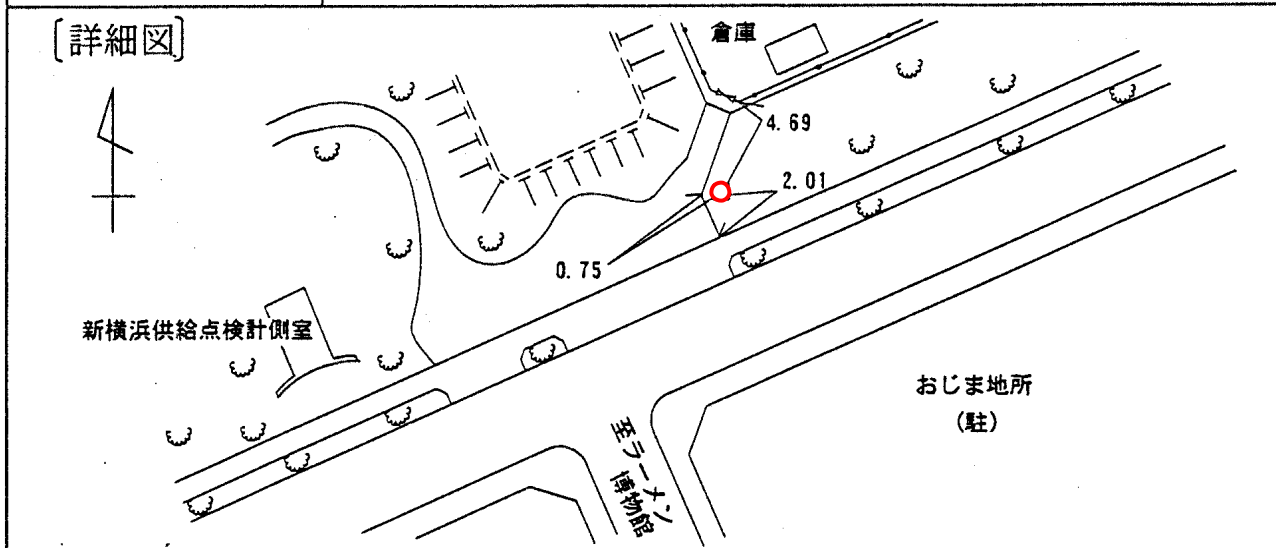

[備考] 昭和51年12月 1日 設置