
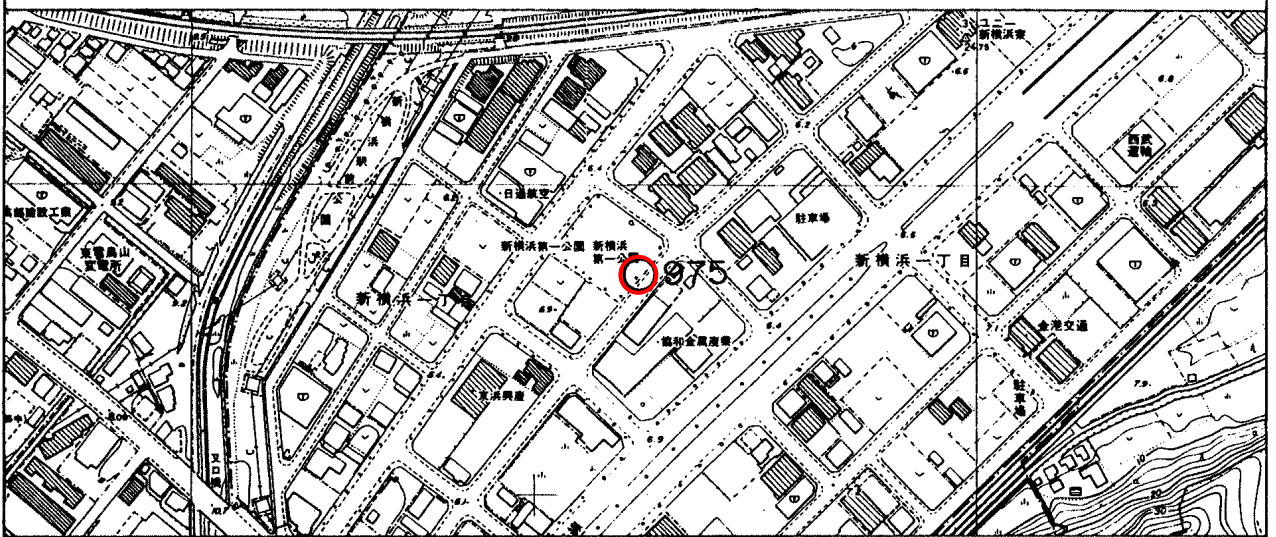


標識番号	975		
所在地	港北区新横浜 1 - 17 - 5		
敷地所有者	横浜市	地目	公有地
標識種類	標石 • 金属標	埋設	地上 • 地中
隣接点との距離			

〔詳細図〕

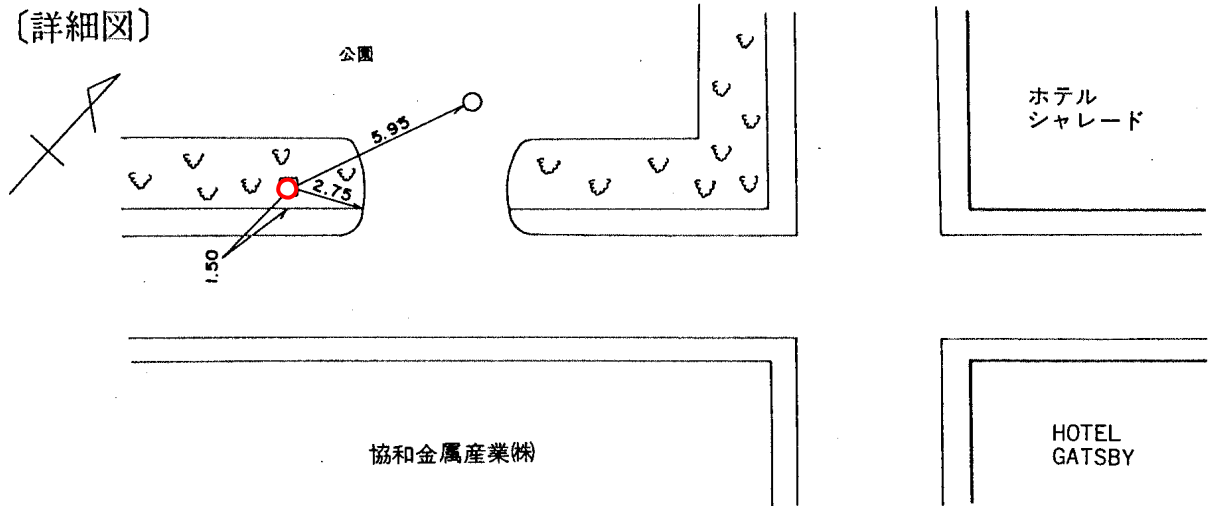

〔備考〕

昭和 51 年 12 月 1 日設置