
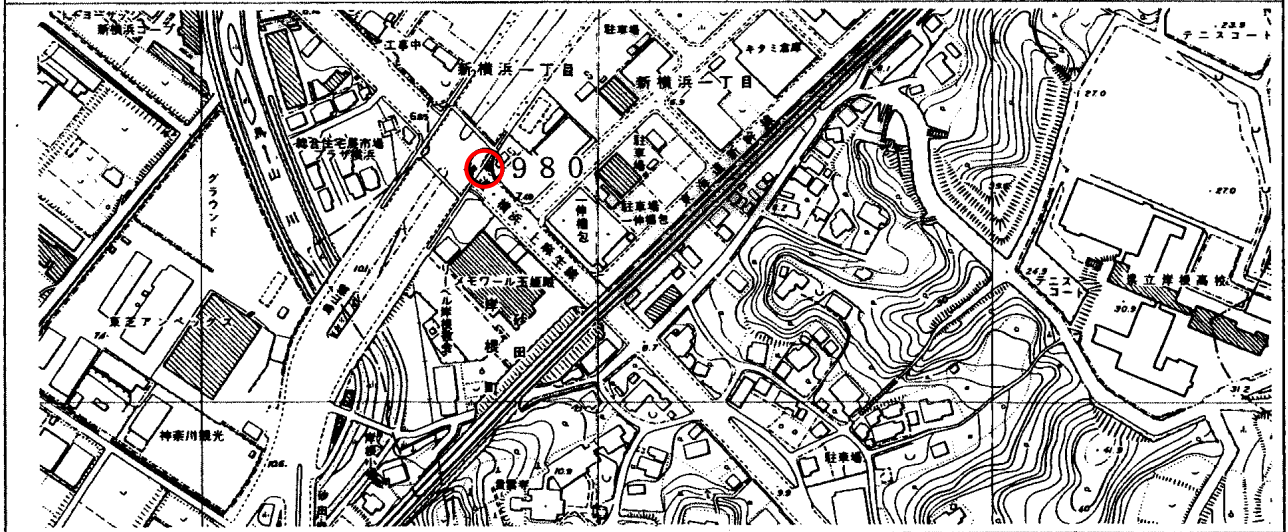


| | | | |
|---------|---------------------|----|---------------|
| 標識番号 | 980 | | |
| 所在地 | 港北区新横浜1-14-2 (歩道橋脇) | | |
| 敷地所有者 | 神奈川県 | 地目 | 公衆用道路 |
| 標識種類 | 標石・ 金属標 | 埋設 | 地上・ 地中 |
| 隣接点との距離 | | | |

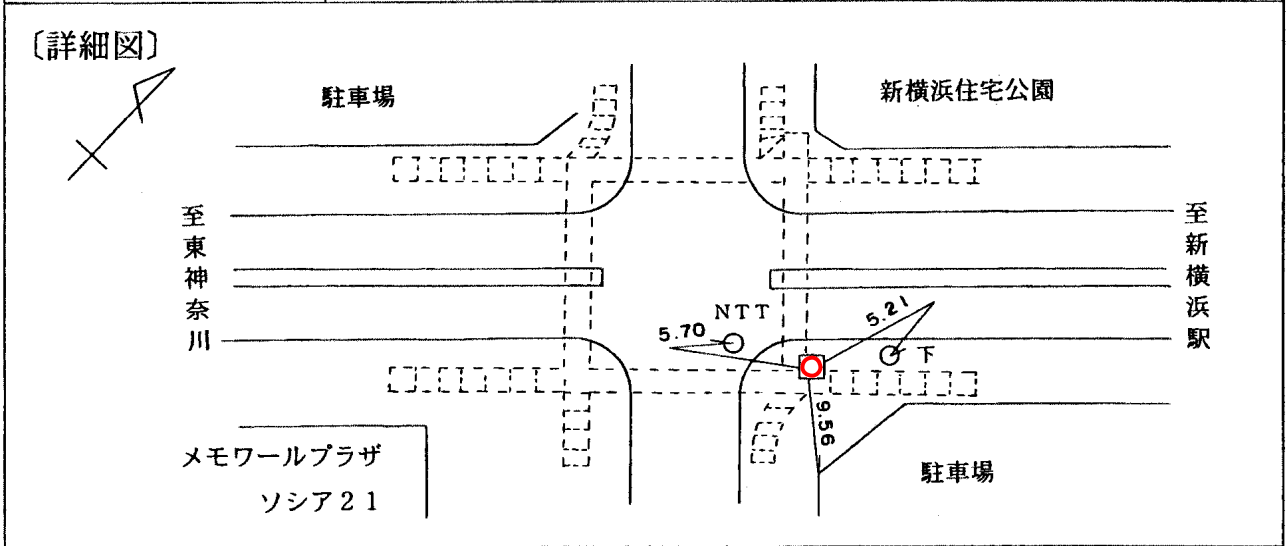

〔備考〕 昭和45年1月1日設置