
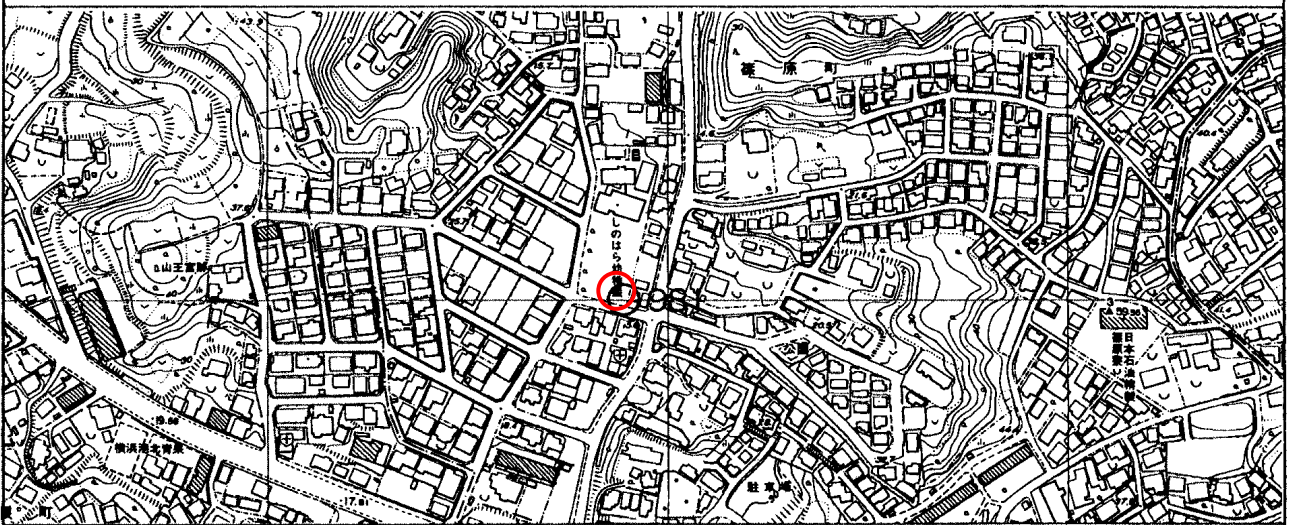


標識番号	981		
所在地	港北区篠原町1163 篠原幼稚園		
敷地所有者		地目	宅地
標識種類	標石 • 金属標	埋設	地上 • 地中
隣接点との距離			

〔詳細図〕

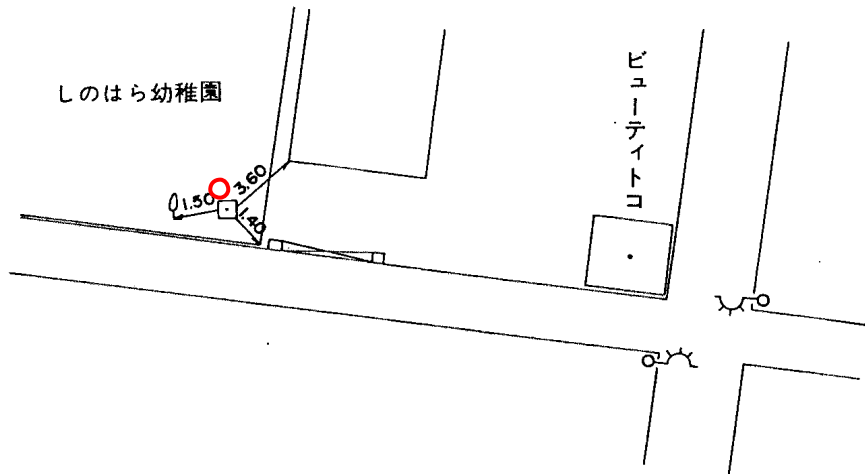

〔備考〕

昭和 55 年 12 月 1 日設置