


標識番号	983		
所在地	港北区新吉田東5 - 79 JA横浜新田支店		
敷地所有者		地目	
標識種類	標石 • 金属標	埋設	地上 • 地中
隣接点との距離			

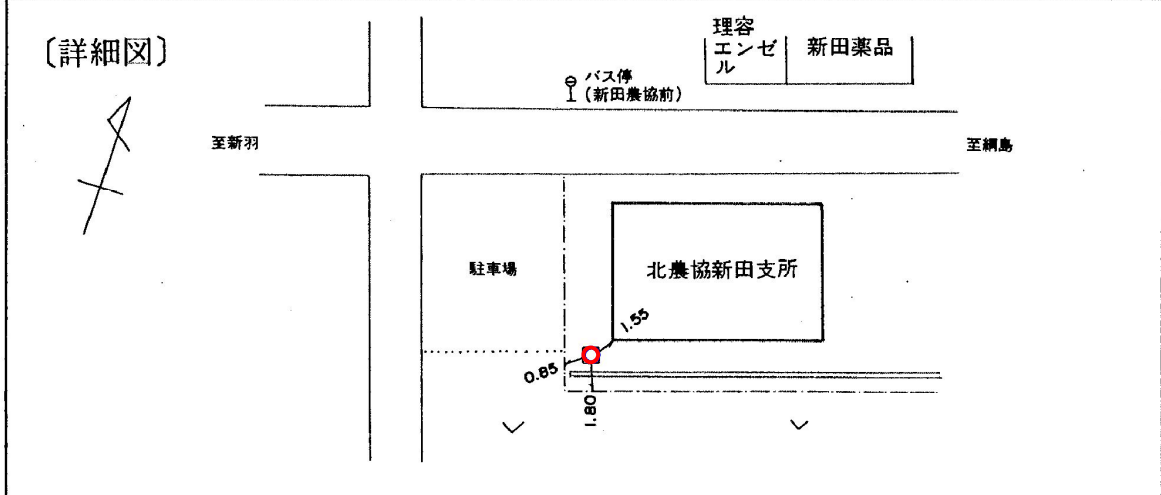

〔備考〕 平成 年 月 日設置