
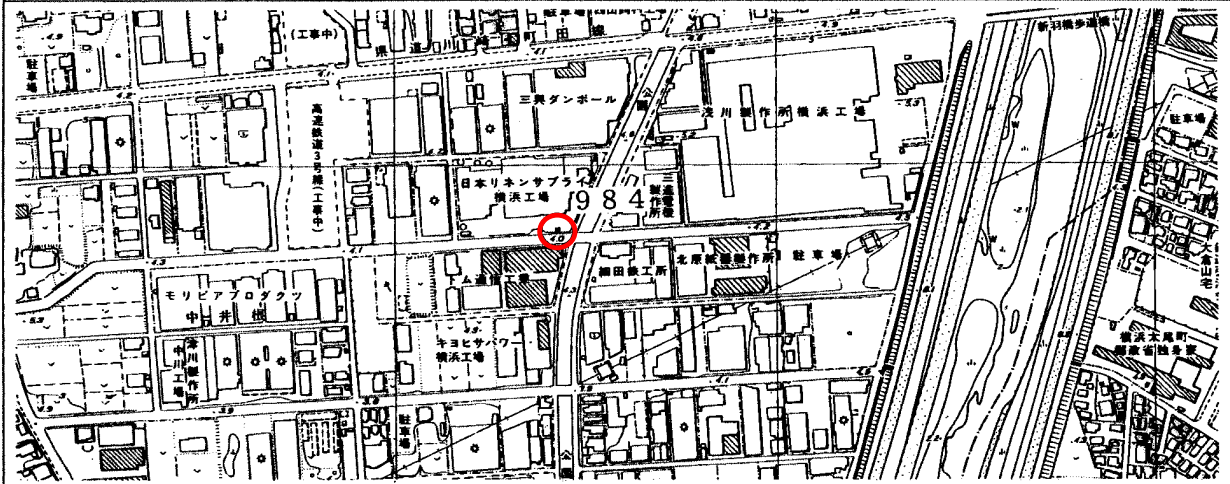


標識番号	984		
所在地	港北区新羽町1280		
敷地所有者	日本リネンサプライ	地目	宅地
標識種類	標石・ <b>金属標</b>	埋設	地上・ <b>地中</b>
隣接点との距離			

〔詳細図〕

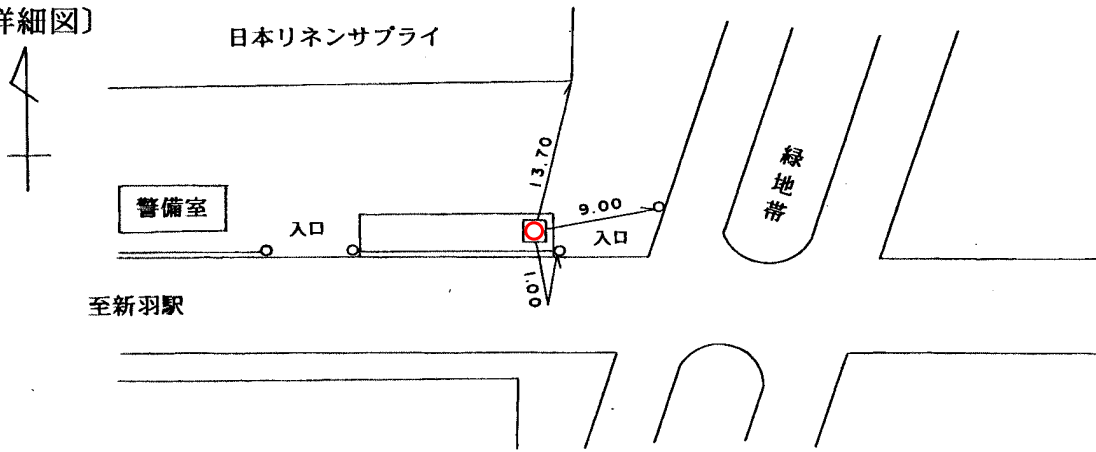

〔備考〕

昭和 59 年 3 月 12 日 設置  
 平成 9 年 4 月 4 日 移設