
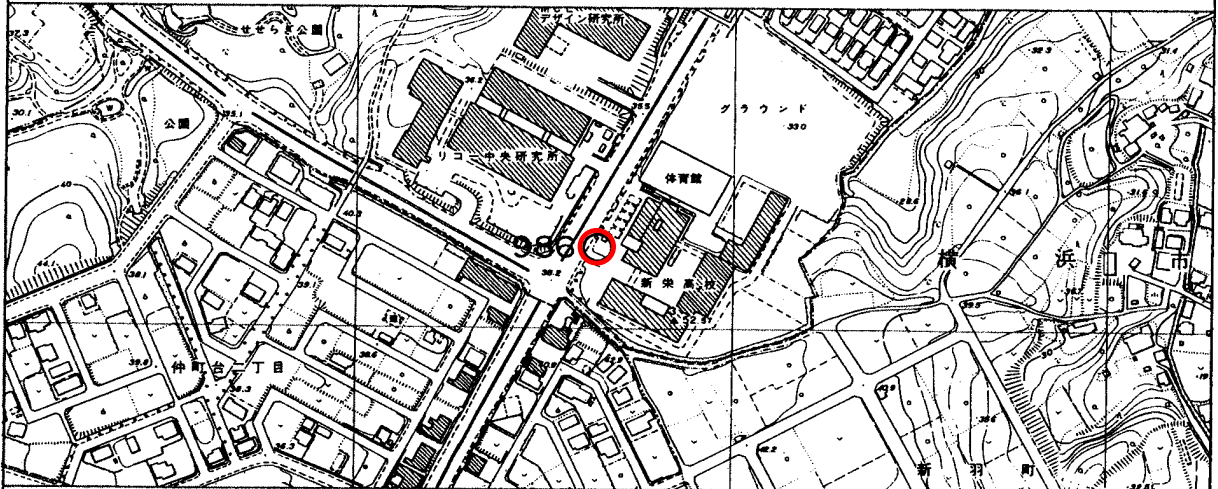


標識番号	986		
所在地	都筑区新栄町1-1 県立新栄高等学校		
敷地所有者	神奈川県	地目	公有地
標識種類	標石 • 金属標	埋設	地上 • 地中
隣接点との距離			

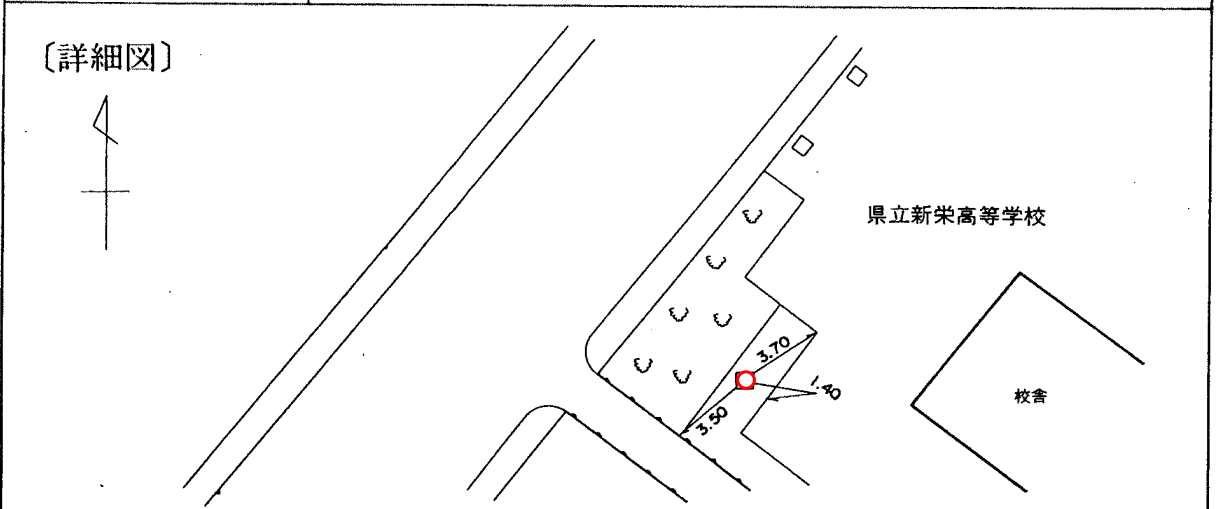

[備考] 昭和 61 年 1 月 9 日設置