
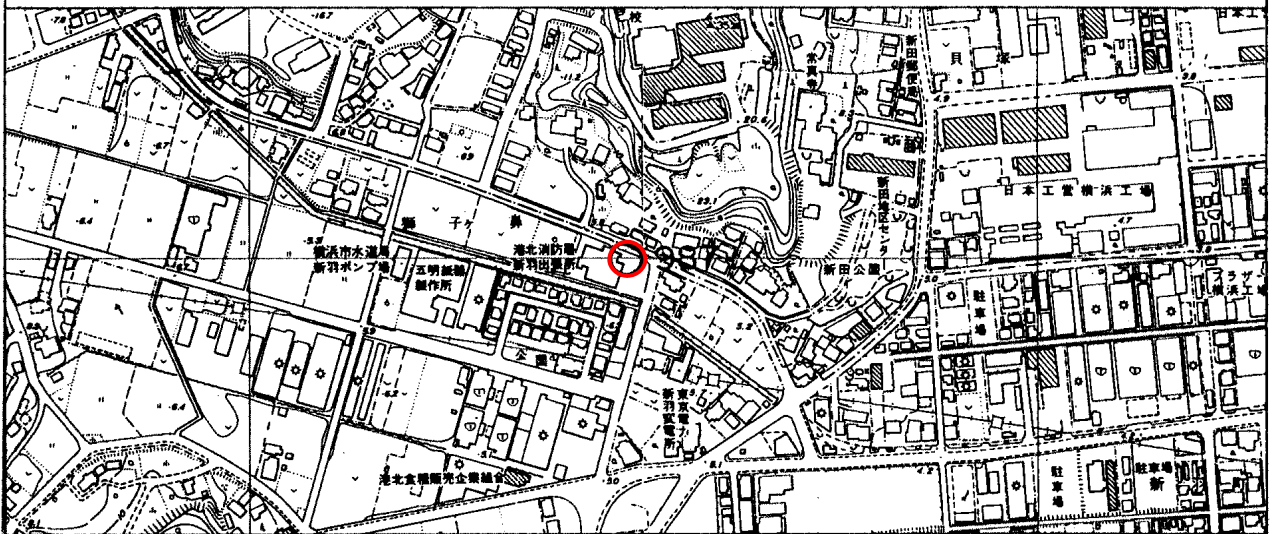


標識番号	987		
所在地	港北区新羽町2357-2 新羽消防出張所		
敷地所有者	横浜市	地目	公有地
標識種類	標石 • 金属標	埋設	地上 • 地中
隣接点との距離			

〔詳細図〕

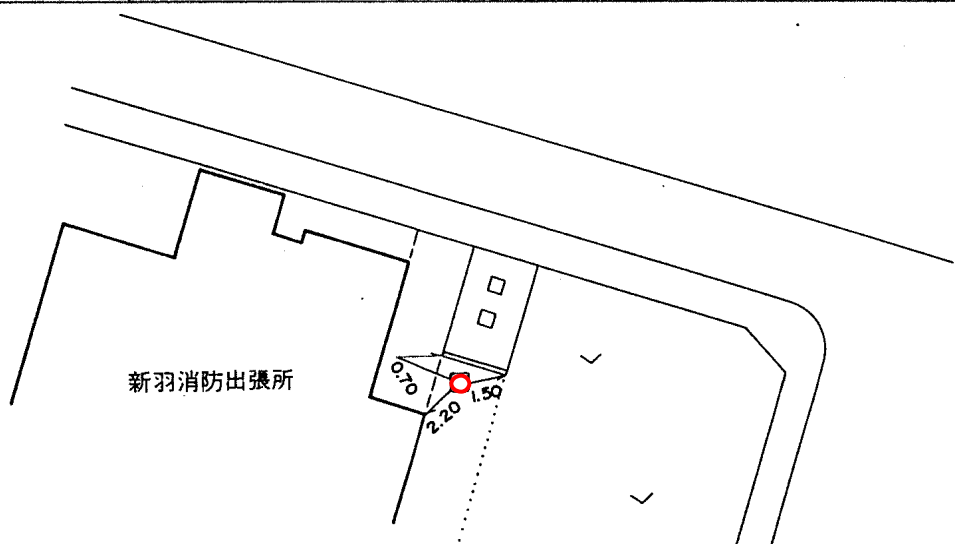

〔備考〕

昭和 61 年 3 月 9 日設置