
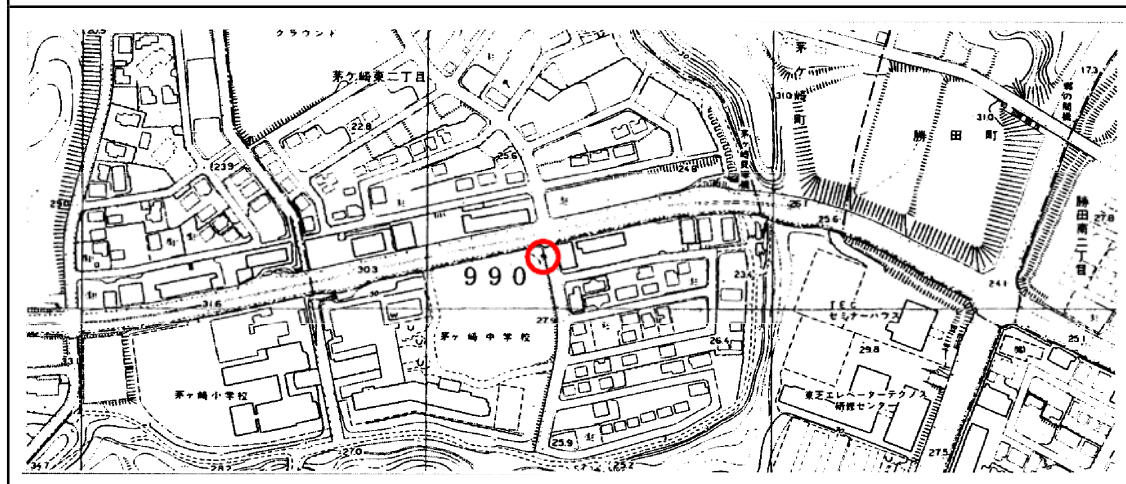


標識番号	990		
所在地	都筑区茅ヶ崎南一丁目 10-1 茅ヶ崎中学校		
敷地所有者	横浜市	地目	学校用地
標識種類	標石・ 金属標	埋設	地上・ 地中
隣接点との距離			

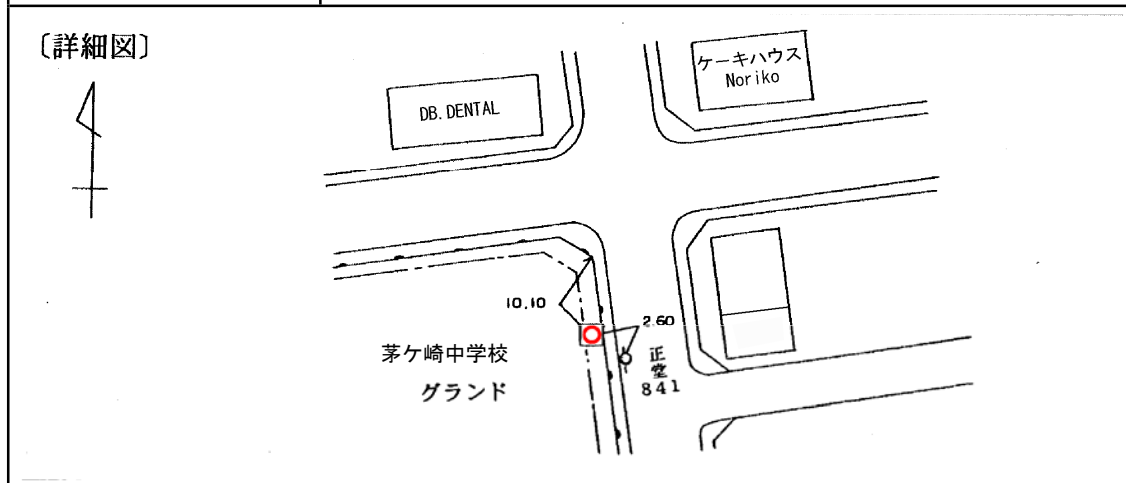

[備考] 平成 3 年 4 月 18 日 設置