


| | | | |
|-------------|---|-----|----------------|
| 標 識 番 号 | A - 14 | | |
| 所 在 地 | 旭区矢指町 1227 水道局 矢指配水池 | | |
| 敷地所有者 | 横 浜 市 | 地 目 | 宅 地 |
| 標 識 種 類 | 標 石 ・ 金属標 | 埋 設 | 地上 ・ 地中 |
| 隣 接 点 と の 距 | <p>S-11 A-14 A-13</p> <p>○ ——— 0.836km ——— ○ 0.838km ——— ○</p> | | |

詳細図)

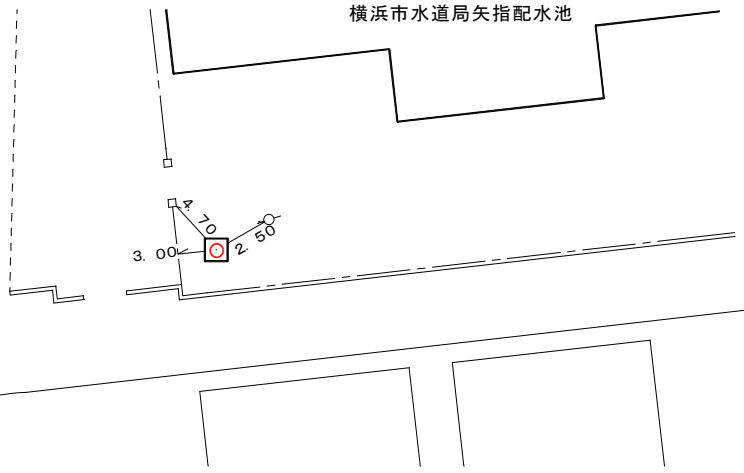

(備考)

昭和 62 年 2 月 20 日設置