
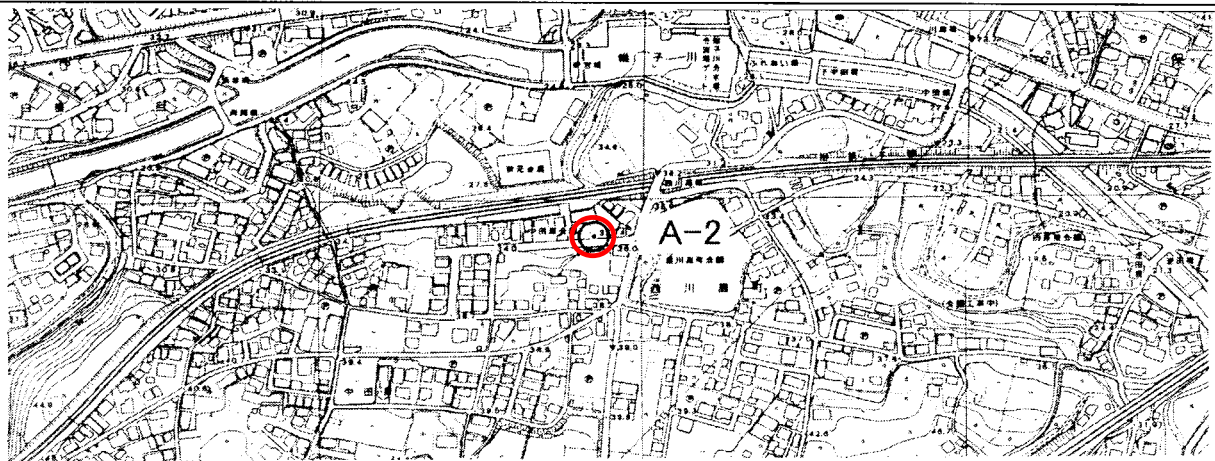


標 識 番 号	A - 2		
所 在 地	旭区西川島町22-15 中田原公園		
敷地所有者	横 浜 市	地 目	公 園
標 識 種 類	標 石・ <u>金属標</u>	埋 設	地上・ <u>地中</u>
隣 接 点 と の 離 距			

(詳細図)

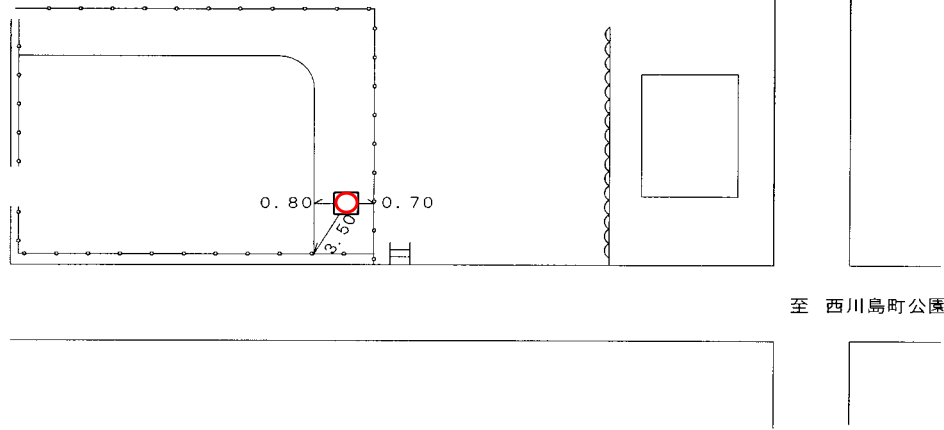

(備考)

昭和 61 年 1 月 10 日設置