
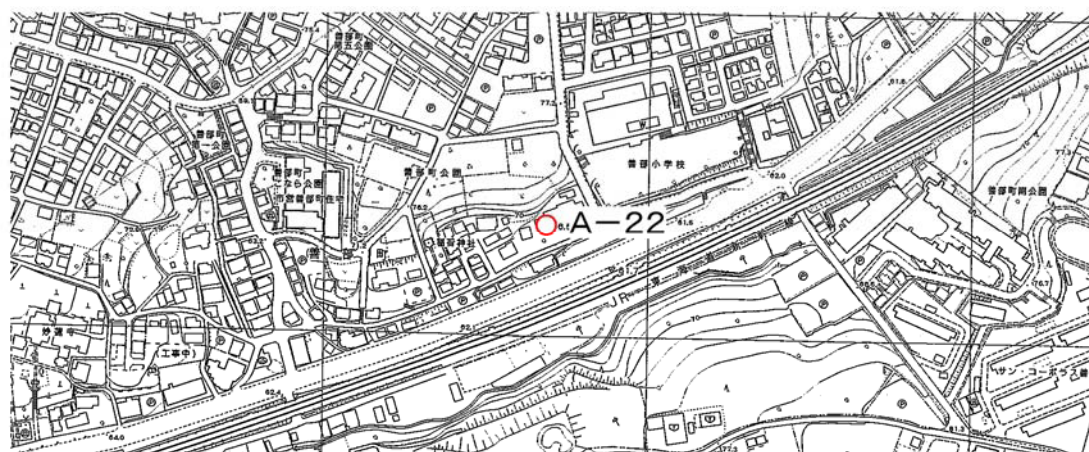


標識番号	A-22		
所在地	旭区善部町12		
敷地所有者		地目	宅地
標識種類	標石・ 金属標	埋設	地上・ 地中
隣接点との距離			

[詳細図]

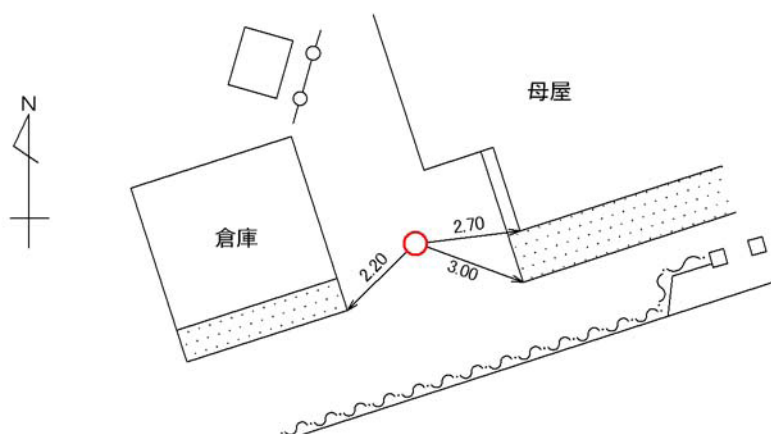

[備考]

昭和49年12月1日設置