
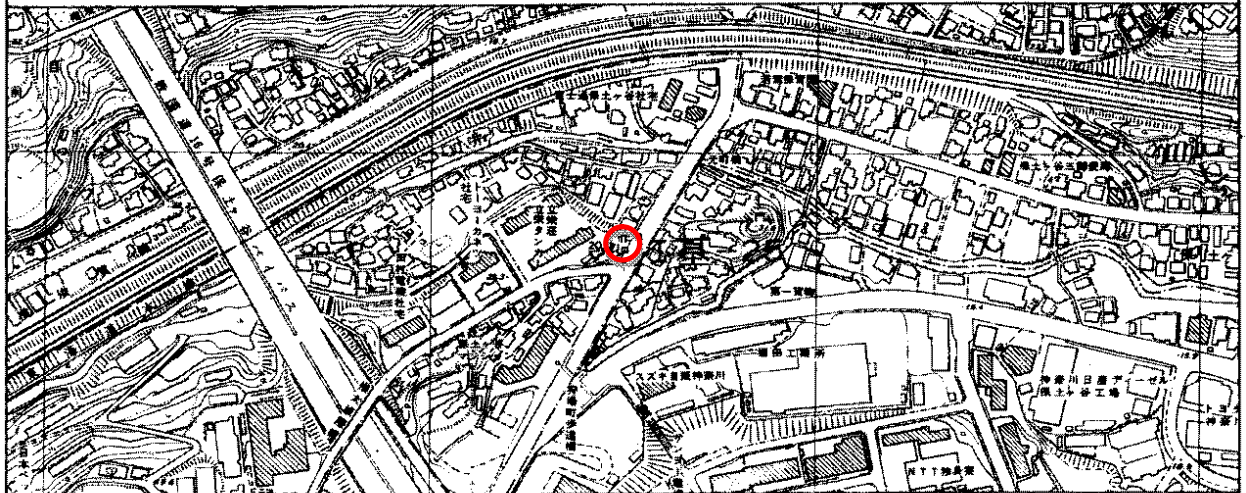


| | | | |
|---------|----------------|----|---------|
| 標識番号 | I 基-25 | | |
| 所在地 | 保土ヶ谷区権太坂1丁目2-7 | | |
| 敷地所有者 | | 地目 | 宅地 |
| 標識種類 | 標石 • 金属標 | 埋設 | 地上 • 地中 |
| 隣接点との距離 | | | |

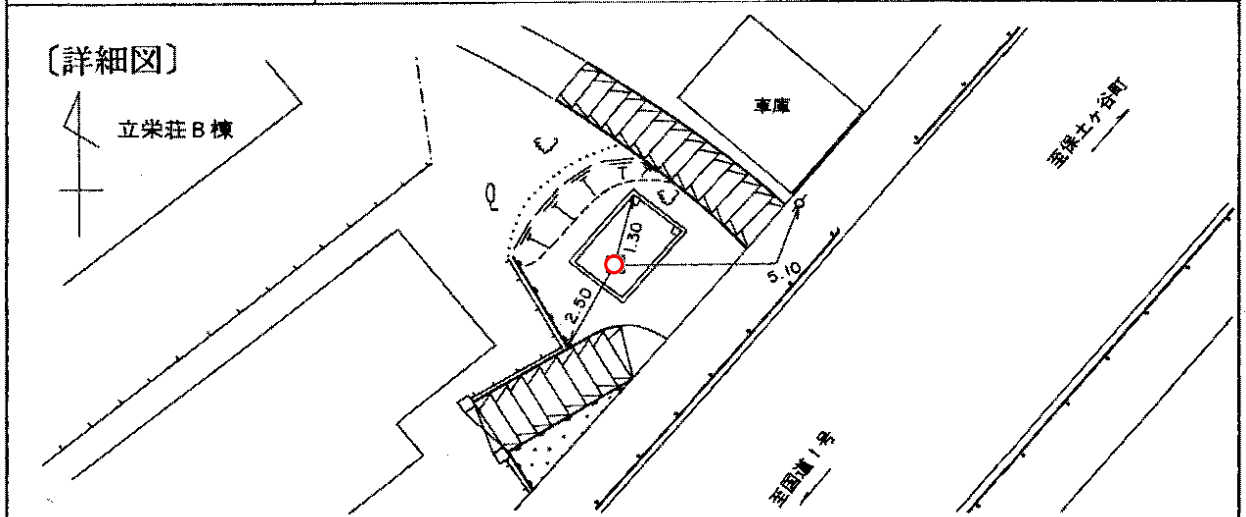

〔備考〕 昭和 35 年 4 月 1 日設置