
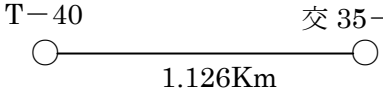
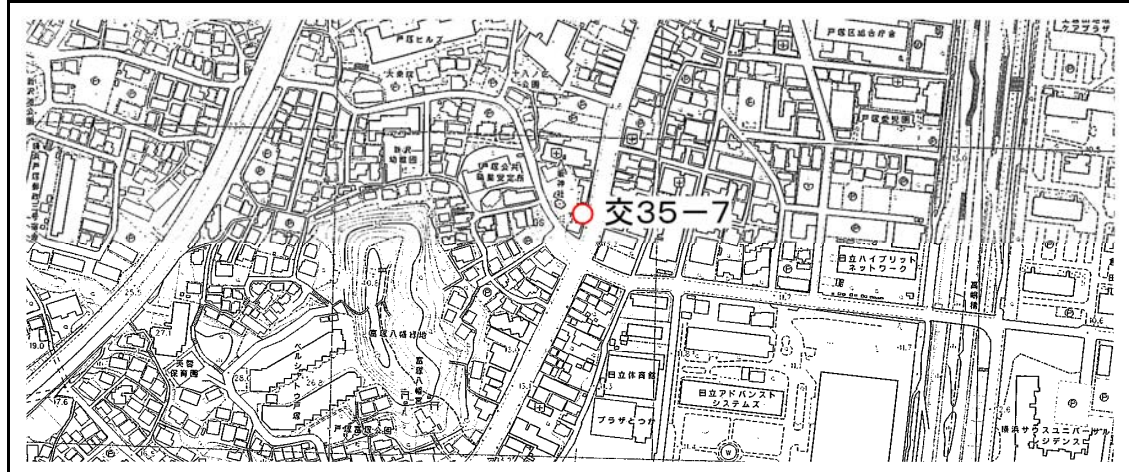


| | | | |
|---------|---|----|---------|
| 標識番号 | 交 35-7 | | |
| 所在地 | 戸塚区戸塚町 4183 (八坂神社入口際) | | |
| 敷地所有者 | 八坂神社 | 地目 | 境内地 |
| 標識種類 | 標石 ・ 金属標 | 埋設 | 地上 ・ 地中 |
| 隣接点との距離 | <div style="display: flex; justify-content: space-between; align-items: center;"> T-40 交 35-7 </div> <div style="text-align: center;">  1.126Km </div> | | |

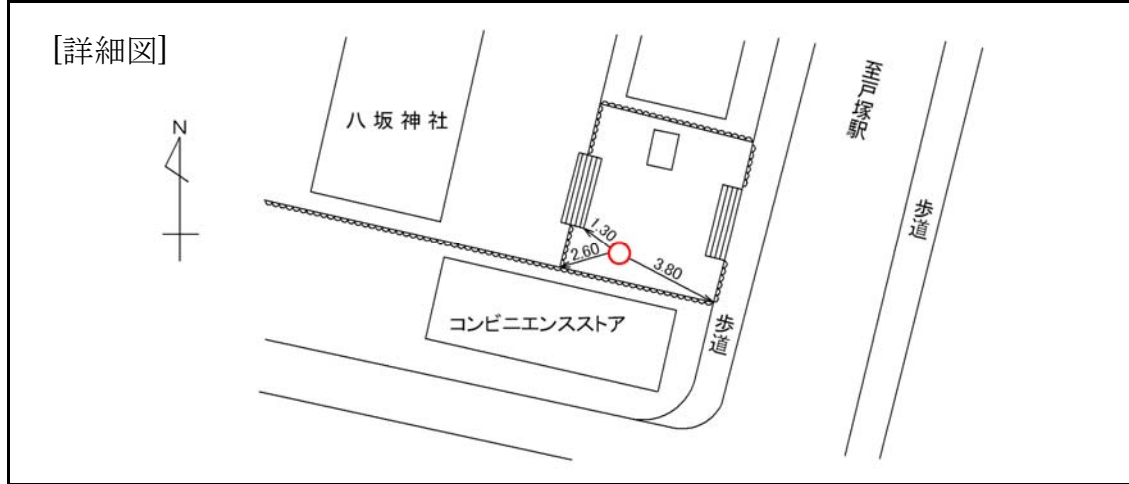

[備考]
昭和 47 年 12 月 1 日設置