
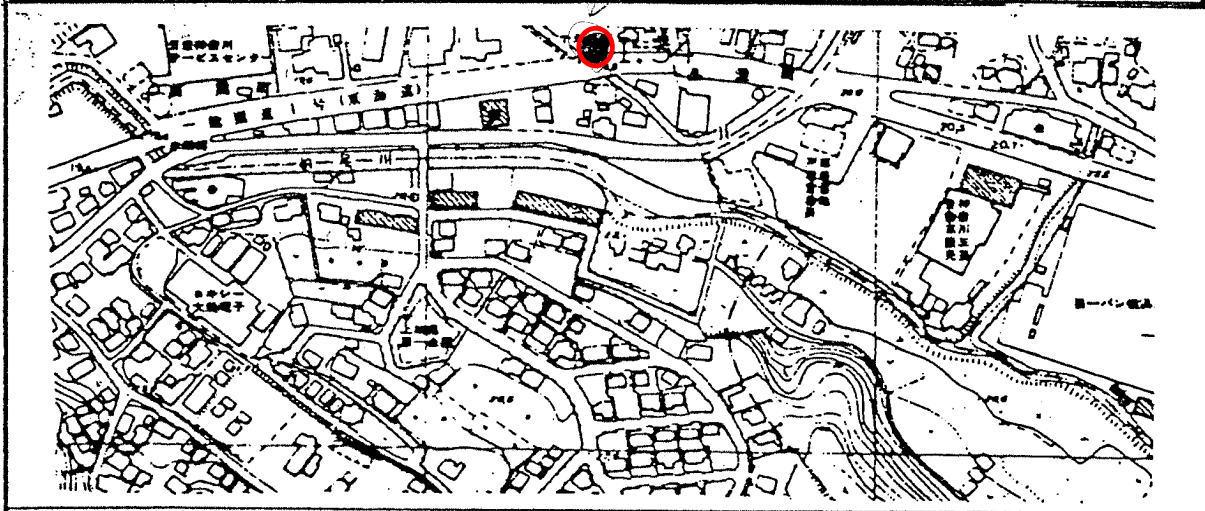


標識番号	I - 3 4		
所在地	戸塚区前田町100		
敷地所有者	小糸工業 ⅩⅩ	地目	宅地
標識種類	標石・ <b>金属標</b>	埋設	地上・ <b>地中</b>
隣接点との距離			

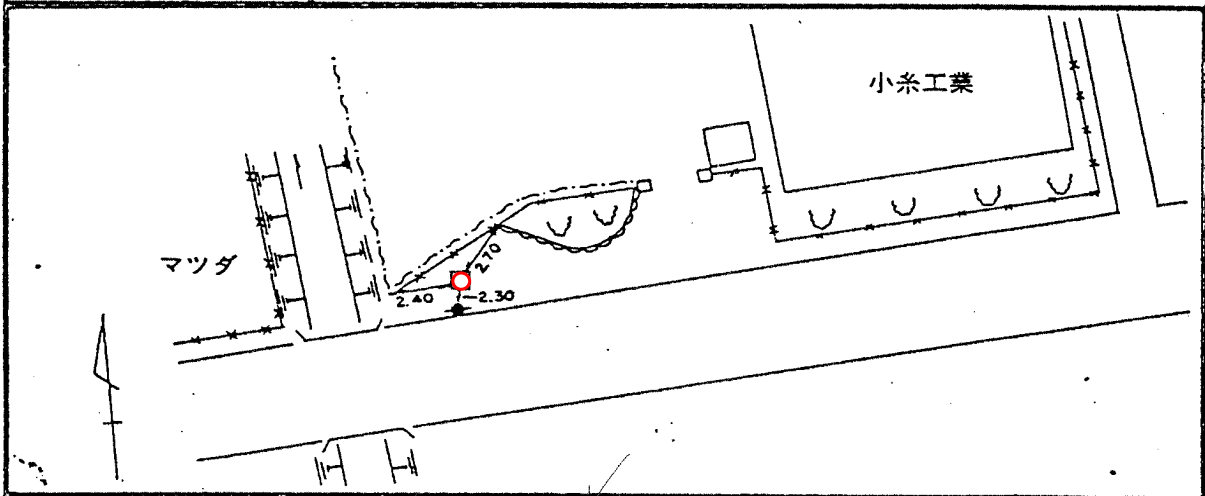

(備考) 昭和 47 年 12 月 1 日設置