
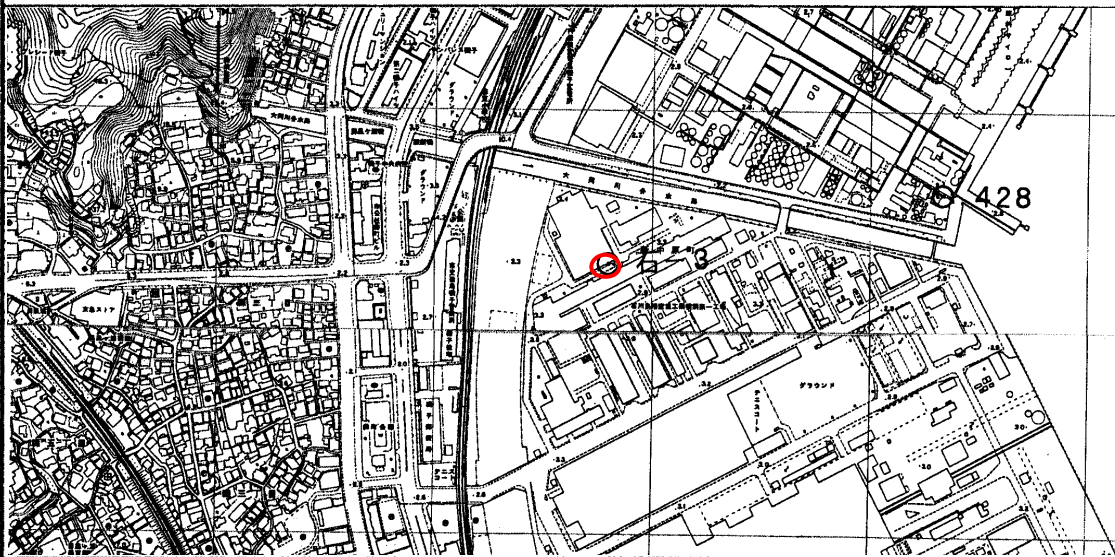


| | | | |
|---------|-----------------|----|-------|
| 標識番号 | 石 - 3 | | |
| 所在地 | 磯子区新中原町 石川島研究所際 | | |
| 敷地所有者 | 石川島播磨重工KK | 地目 | 宅地 |
| 標識種類 | 標石・金属標 | 埋設 | 地上・地中 |
| 隣接点との距離 | | | |

(詳細図)

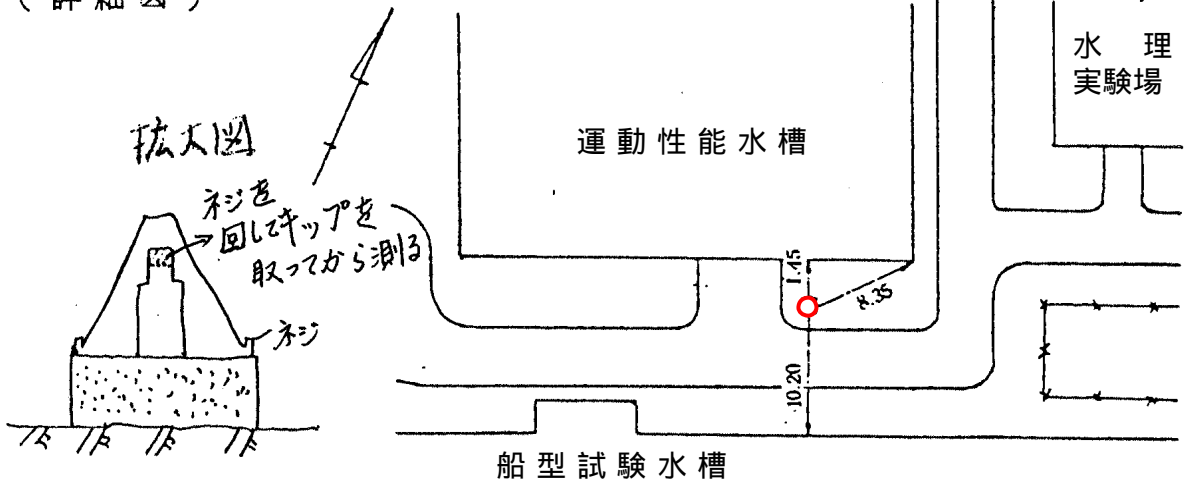

(備考)

昭和 50 年 12 月 1 日設置